



PROJECTE
URBANITZACIÓ
FONTBONA
**PROJECTE MODIFICAT
AS BUILT**

MUNICIPI: LLAGOSTERA
COMARCA: GIRONÈS
DATA: JULIOL 2026

INSTAL·LACIÓ DEFINITIVA
ORTOFOTOMAPA

escala 1/3000

Junta de Compensació Urbanització
Fontbona

Arquitecte: Pere Oliva Adroher

PERE
OLIVA
ADROHER
- DNI

Firmado
digitalmente
por PERE OLIVA
ADROHER - DNI

Fecha:
: 2026.07.20
: 17:15:44 +02'00'

1

A	B	C	D
E	F	G	H
I	J	K	L
	M	N	

PROJECTE
URBANITZACIÓ
FONTBONA

**PROJECTE MODIFICAT
AS BUILT**


municipi LLAGOSTERA
data JULIOL 2026

INSTAL·LACIÓ DEFINITIVA
TOPOGRAFIA

escala 1/500

Promotor : Junta de Compensació
de Fontbona
Arquitecte : Pere Oliva Adroher

A

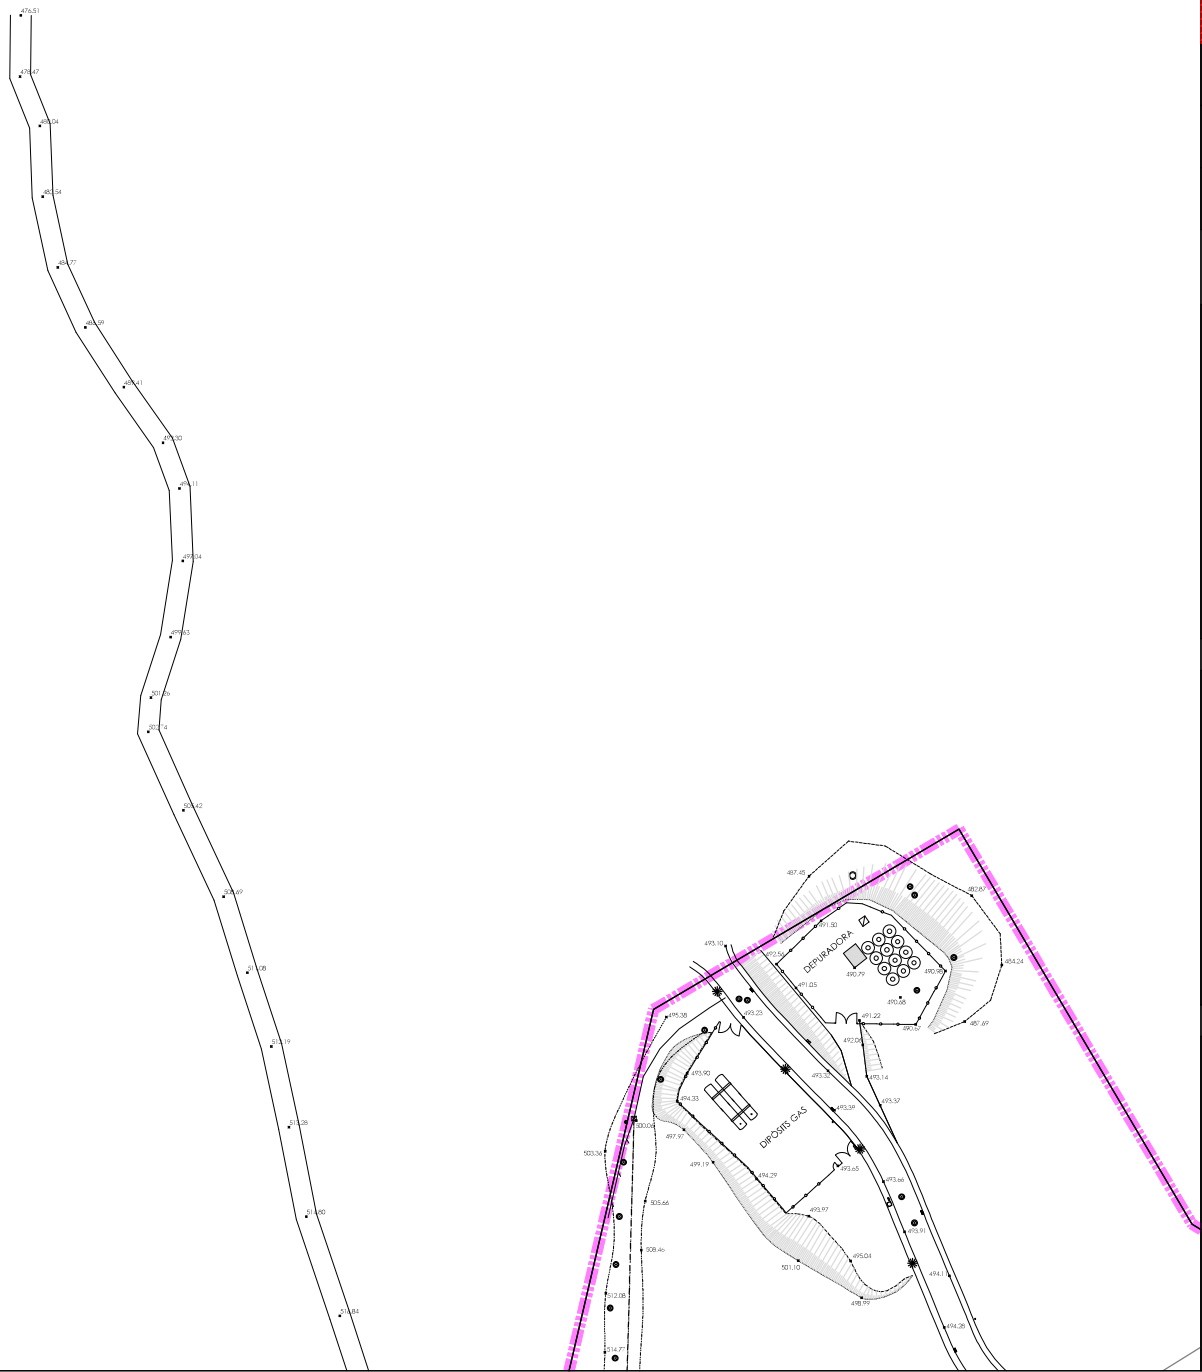

A	B	C	D
E	F	G	H
I	J	K	L
	M	N	

PROJECTE
URBANITZACIÓ
FONTBONA

PROJECTE MODIFICAT
AS BUILT

municipi LLAGOSTERA
data JULIOL 2026

INSTAL·LACIÓ DEFINITIVA
TOPOGRAFIA

escala 1/500

Promotor : Junta de Compensació
de Fontbona
Arquitecte : Pere Oliva Adroher

B

G1

(A)	(B)	(C)	(D)
(E)	(F)	(G)	(H)
(I)	(J)	(K)	(L)
	(M)	(N)	

PROJECTE
URBANITZACIÓ
FONTBONA

PROJECTE MODIFICAT
AS BUILT


municipi LLAGOSTERA
data JULIOL 2026

INSTAL·LACIÓ DEFINITIVA
TOPOGRAFIA

escala 1/500

Promotor : Junta de Compensació
de Fontbona
Arquitecte : Pere Oliva Adroher

(C)

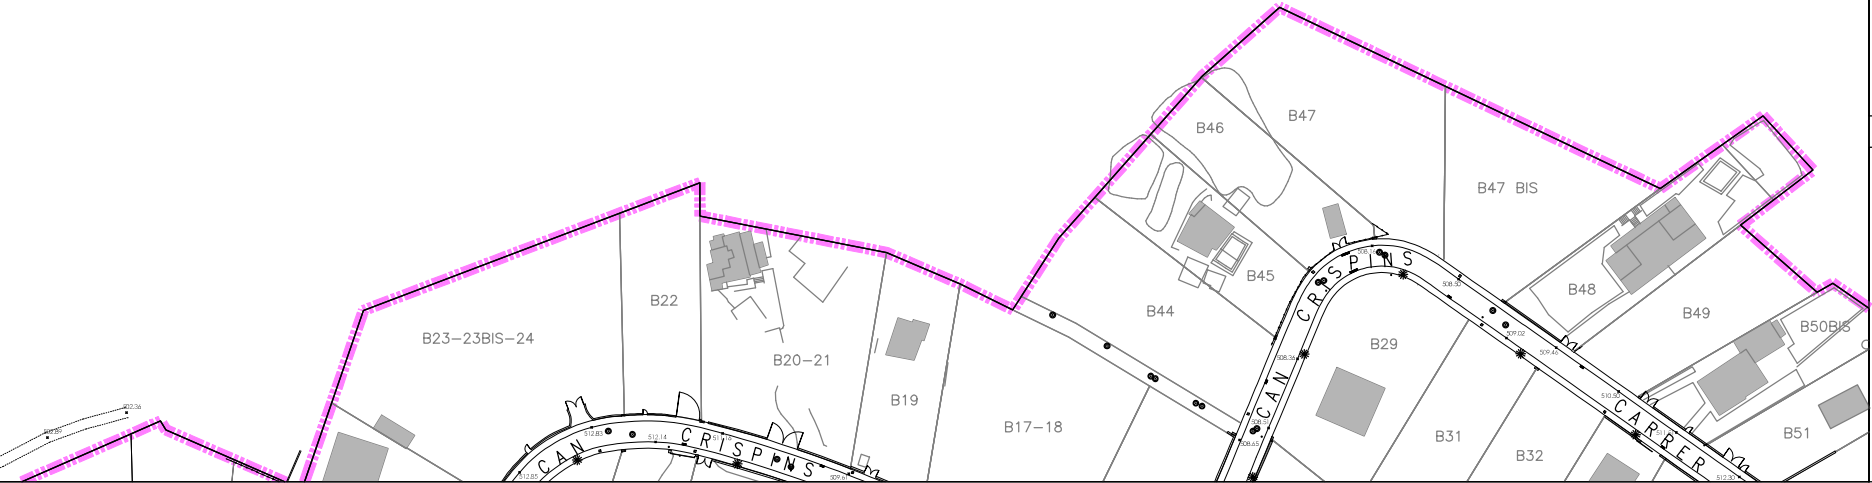

A	B	C	D
E	F	G	H
I	J	K	L
	M	N	

PROJECTE
URBANITZACIÓ
FONTBONA

PROJECTE MODIFICAT
AS BUILT


municipi LLAGOSTERA
data JULIOL 2026


INSTAL·LACIÓ DEFINITIVA
TOPOGRAFIA

escala 1/500

Promotor : Junta de Compensació
de Fontbona
Arquitecte : Pere Oliva Adroher

D

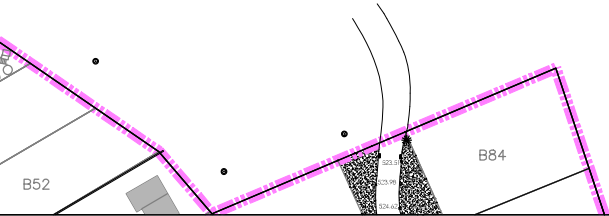

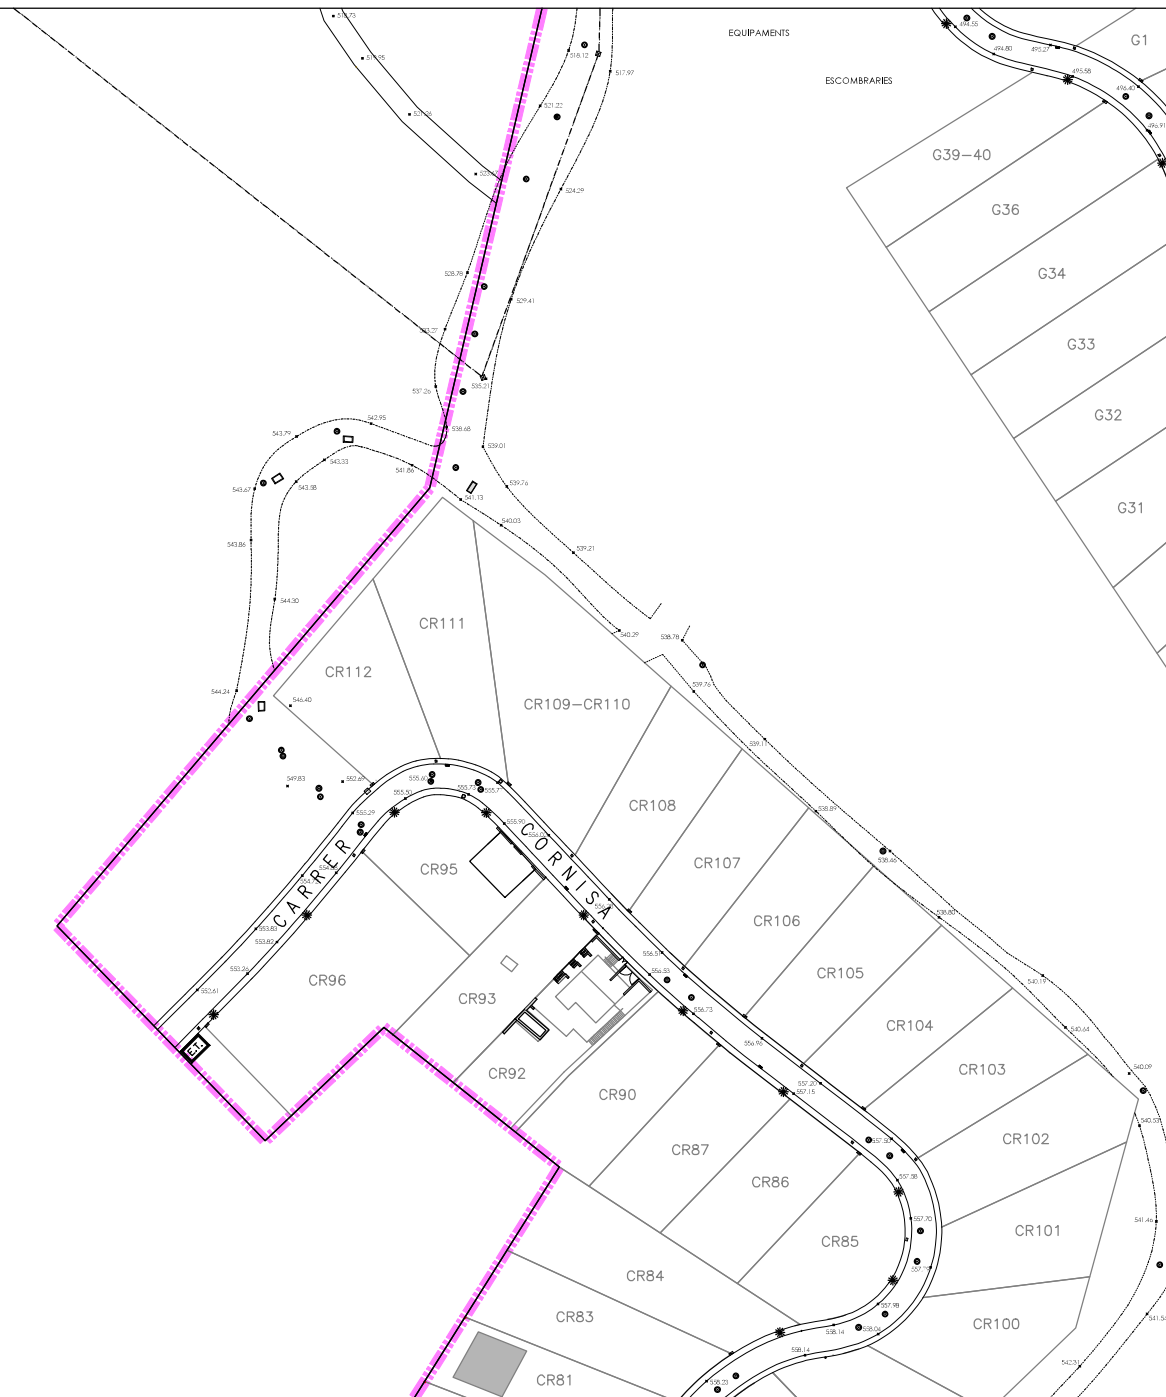

A	B	C	D
E	F	G	H
I	J	K	L
	M	N	

PROJECTE
URBANITZACIÓ
FONTBONA

**PROJECTE MODIFICAT
AS BUILT**

municipi LLAGOSTERA
data JULIOL 2026


INSTAL·LACIÓ DEFINITIVA
TOPOGRAFIA

escala 1/500

Promotor : Junta de Compensació
de Fontbona

Arquitecte : Pere Oliva Adroher

E

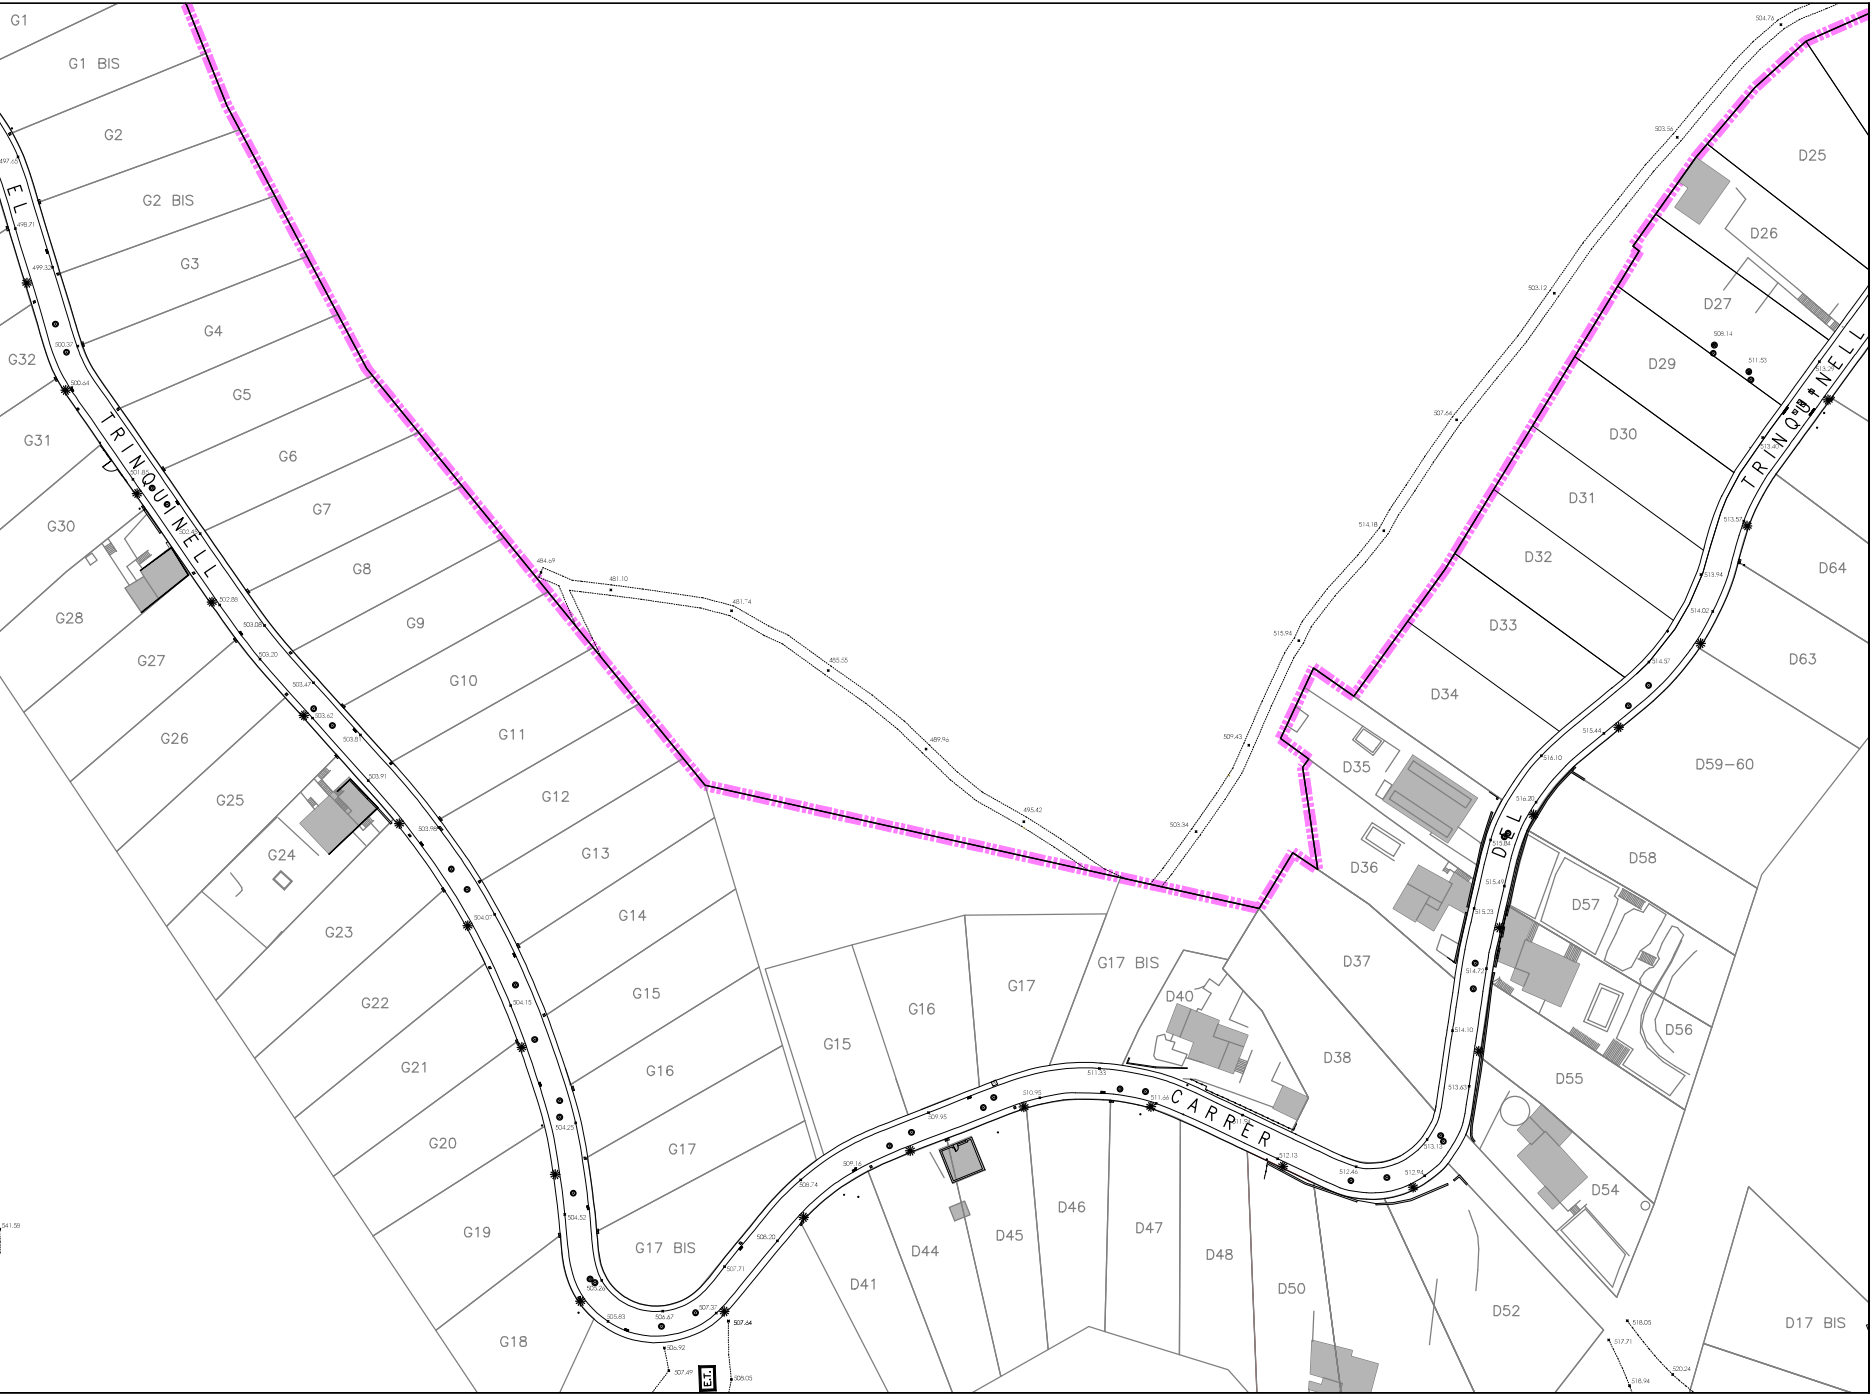

A	B	C	D
E	F	G	H
I	J	K	L
	M	N	

PROJECTE
URBANITZACIÓ
FONTBONA

PROJECTE MODIFICAT
AS BUILT

municipi LLAGOSTERA
data JULIOL 2026

INSTAL·LACIÓ DEFINITIVA
TOPOGRAFIA

escala 1/500

Promotor : Junta de Compensació
de Fontbona
Arquitecte : Pere Oliva Adroher

F

A	B	C	D
E	F	G	H
I	J	K	L
	M	N	

PROJECTE
URBANITZACIÓ
FONTBONA

PROJECTE MODIFICAT
AS BUILT

municipi LLAGOSTERA
data JULIOL 2026

INSTAL·LACIÓ DEFINITIVA
TOPOGRAFIA

escala 1/500

Promotor : Junta de Compensació
de Fontbona

Arquitecte : Pere Oliva Adroher

G

A	B	C	D
E	F	G	H
I	J	K	L
	M	N	

PROJECTE
URBANITZACIÓ
FONTBONA

PROJECTE MODIFICAT
AS BUILT

municipi LLAGOSTERA
data JULIOL 2026

INSTAL·LACIÓ DEFINITIVA
TOPOGRAFIA

escala 1/500

Promotor : Junta de Compensació
de Fontbona
Arquitecte : Pere Oliva Adroher

H



A	B	C	D
E	F	G	H
I	J	K	L
	M	N	

PROJECTE
URBANITZACIÓ
FONTBONA

**PROJECTE MODIFICAT
AS BUILT**

municipi LLAGOSTERA
data JULIOL 2026

INSTAL.LACIÓ DEFINITIVA

TOPOGRAFIA

escala 1/500

Promotor : Junta de Compensació
de Fontbona

Arquitecte : Pere Oliva Adroher

I

A	B	C	D
E	F	G	H
I	J	K	L
	M	N	

PROJECTE
URBANITZACIÓ
FONTBONA

PROJECTE MODIFICAT
AS BUILT

municipi LLAGOSTERA
data JULIOL 2026

INSTAL·LACIÓ DEFINITIVA
TOPOGRAFIA

escala 1/500

Promotor : Junta de Compensació
de Fontbona

Arquitecte : Pere Oliva Adroher

J

A	B	C	D
E	F	G	H
I	J	K	L
	M	N	

PROJECTE
URBANITZACIÓ
FONTBONA

PROJECTE MODIFICAT
AS BUILT

municipi LLAGOSTERA
data JULIOL 2026

INSTAL·LACIÓ DEFINITIVA
TOPOGRAFIA


escala 1/500


Promotor : Junta de Compensació
de Fontbona

Arquitecte : Pere Oliva Adroher

K

LLAGOSTERA
TOSSA DE MAR

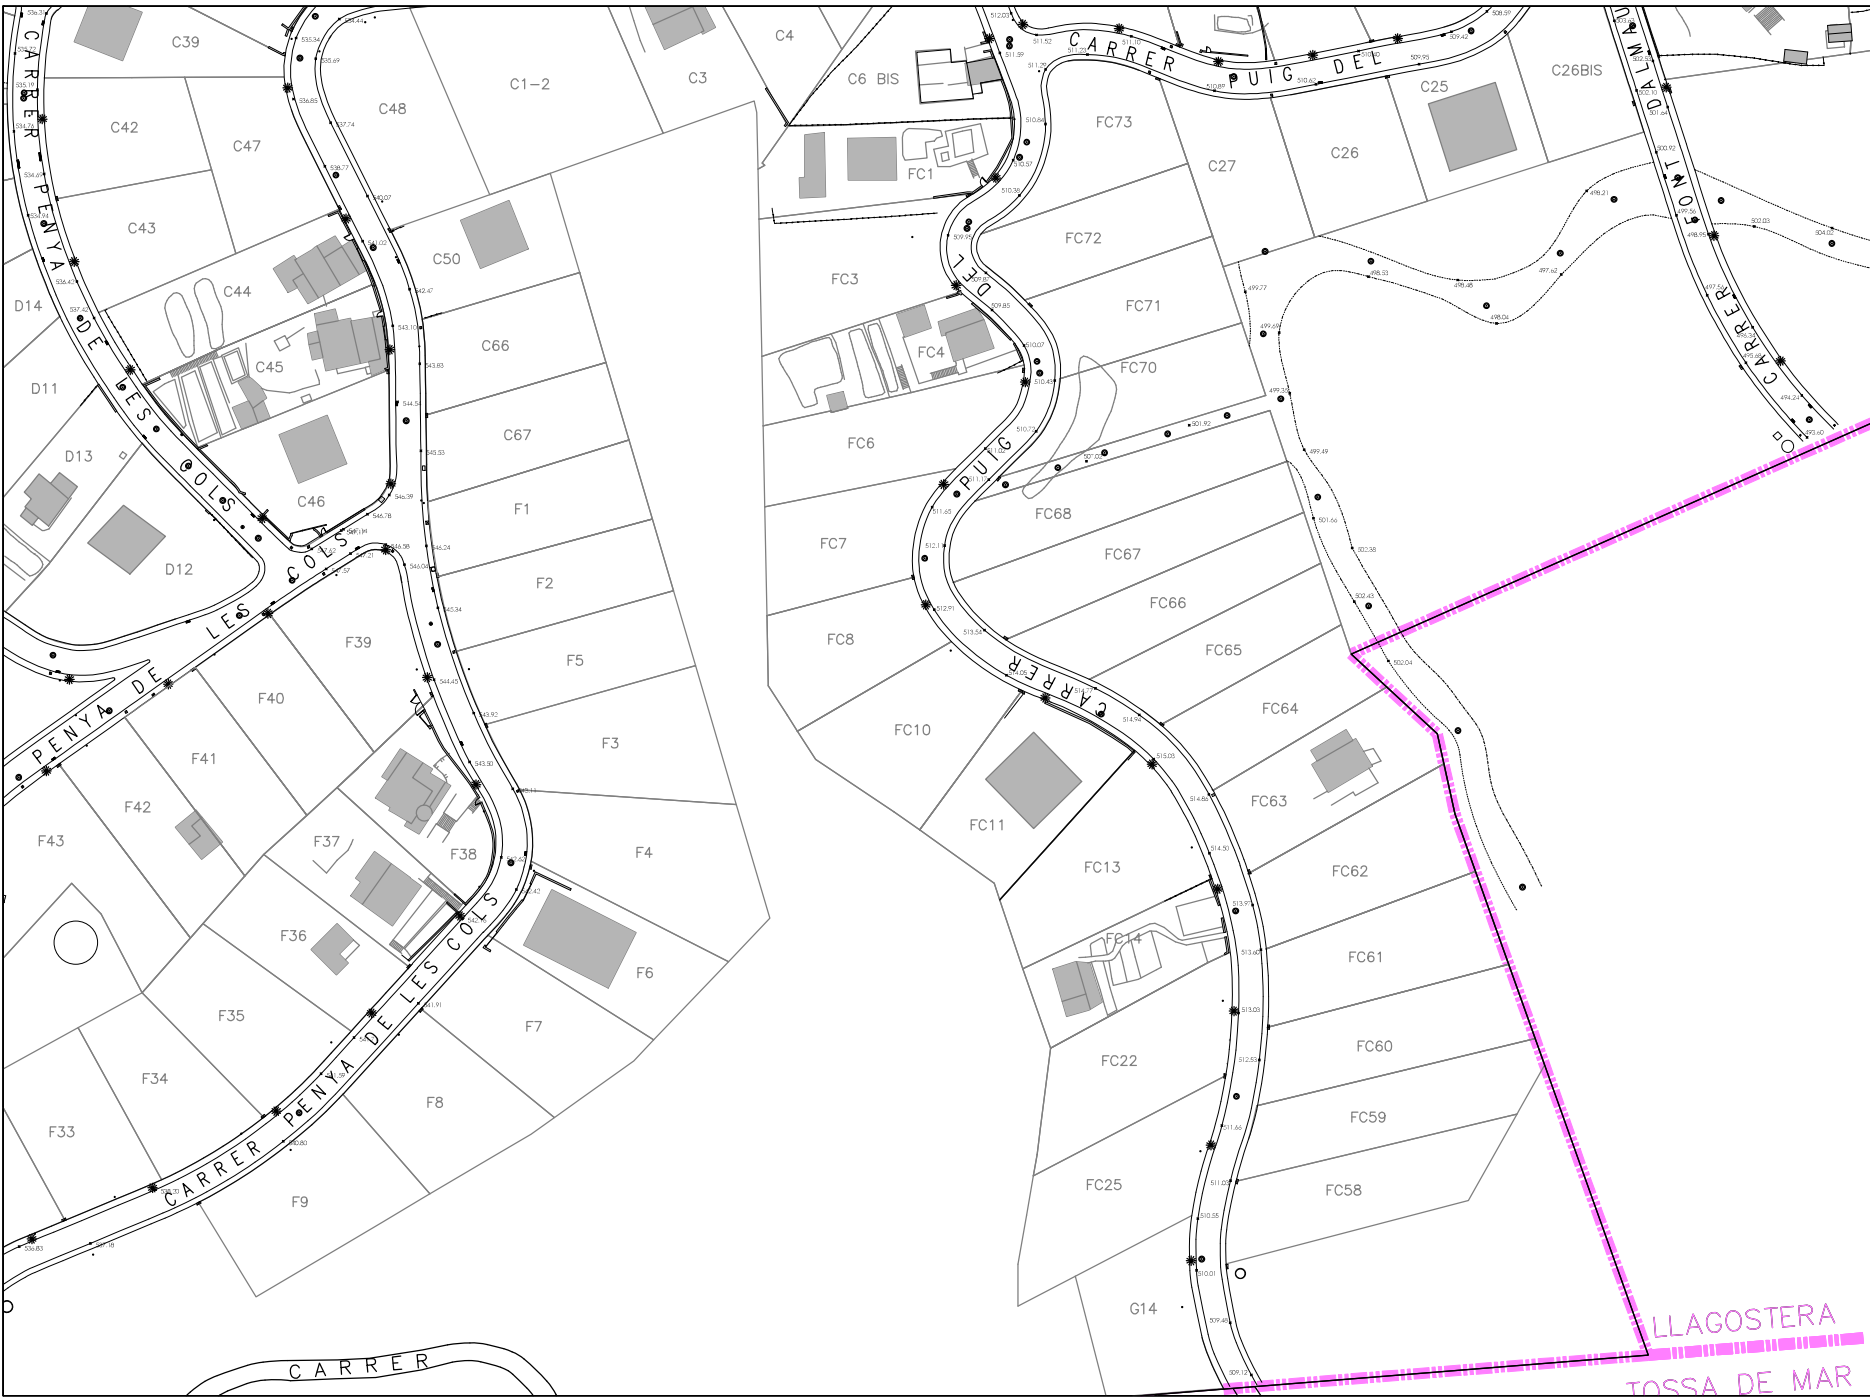

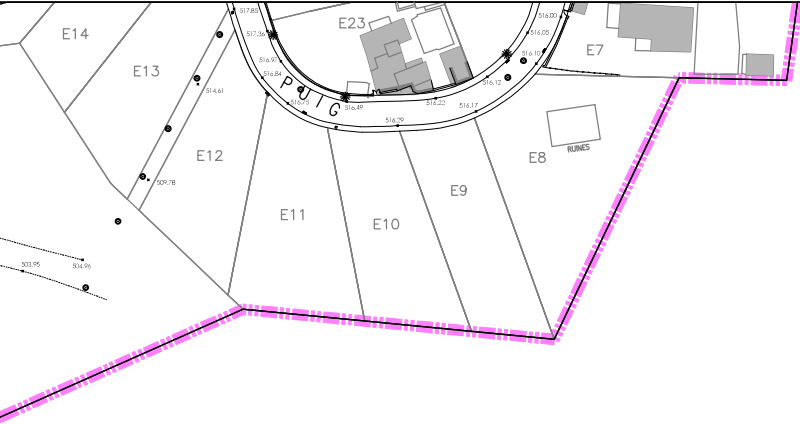

A	B	C	D
E	F	G	H
I	J	K	L
	M	N	

PROJECTE
URBANITZACIÓ
FONTBONA

PROJECTE MODIFICAT
AS BUILT


municipi LLAGOSTERA
data JULIOL 2026

INSTAL·LACIÓ DEFINITIVA
TOPOGRAFIA

escala 1/500

Promotor : Junta de Compensació
de Fontbona
Arquitecte : Pere Oliva Adroher



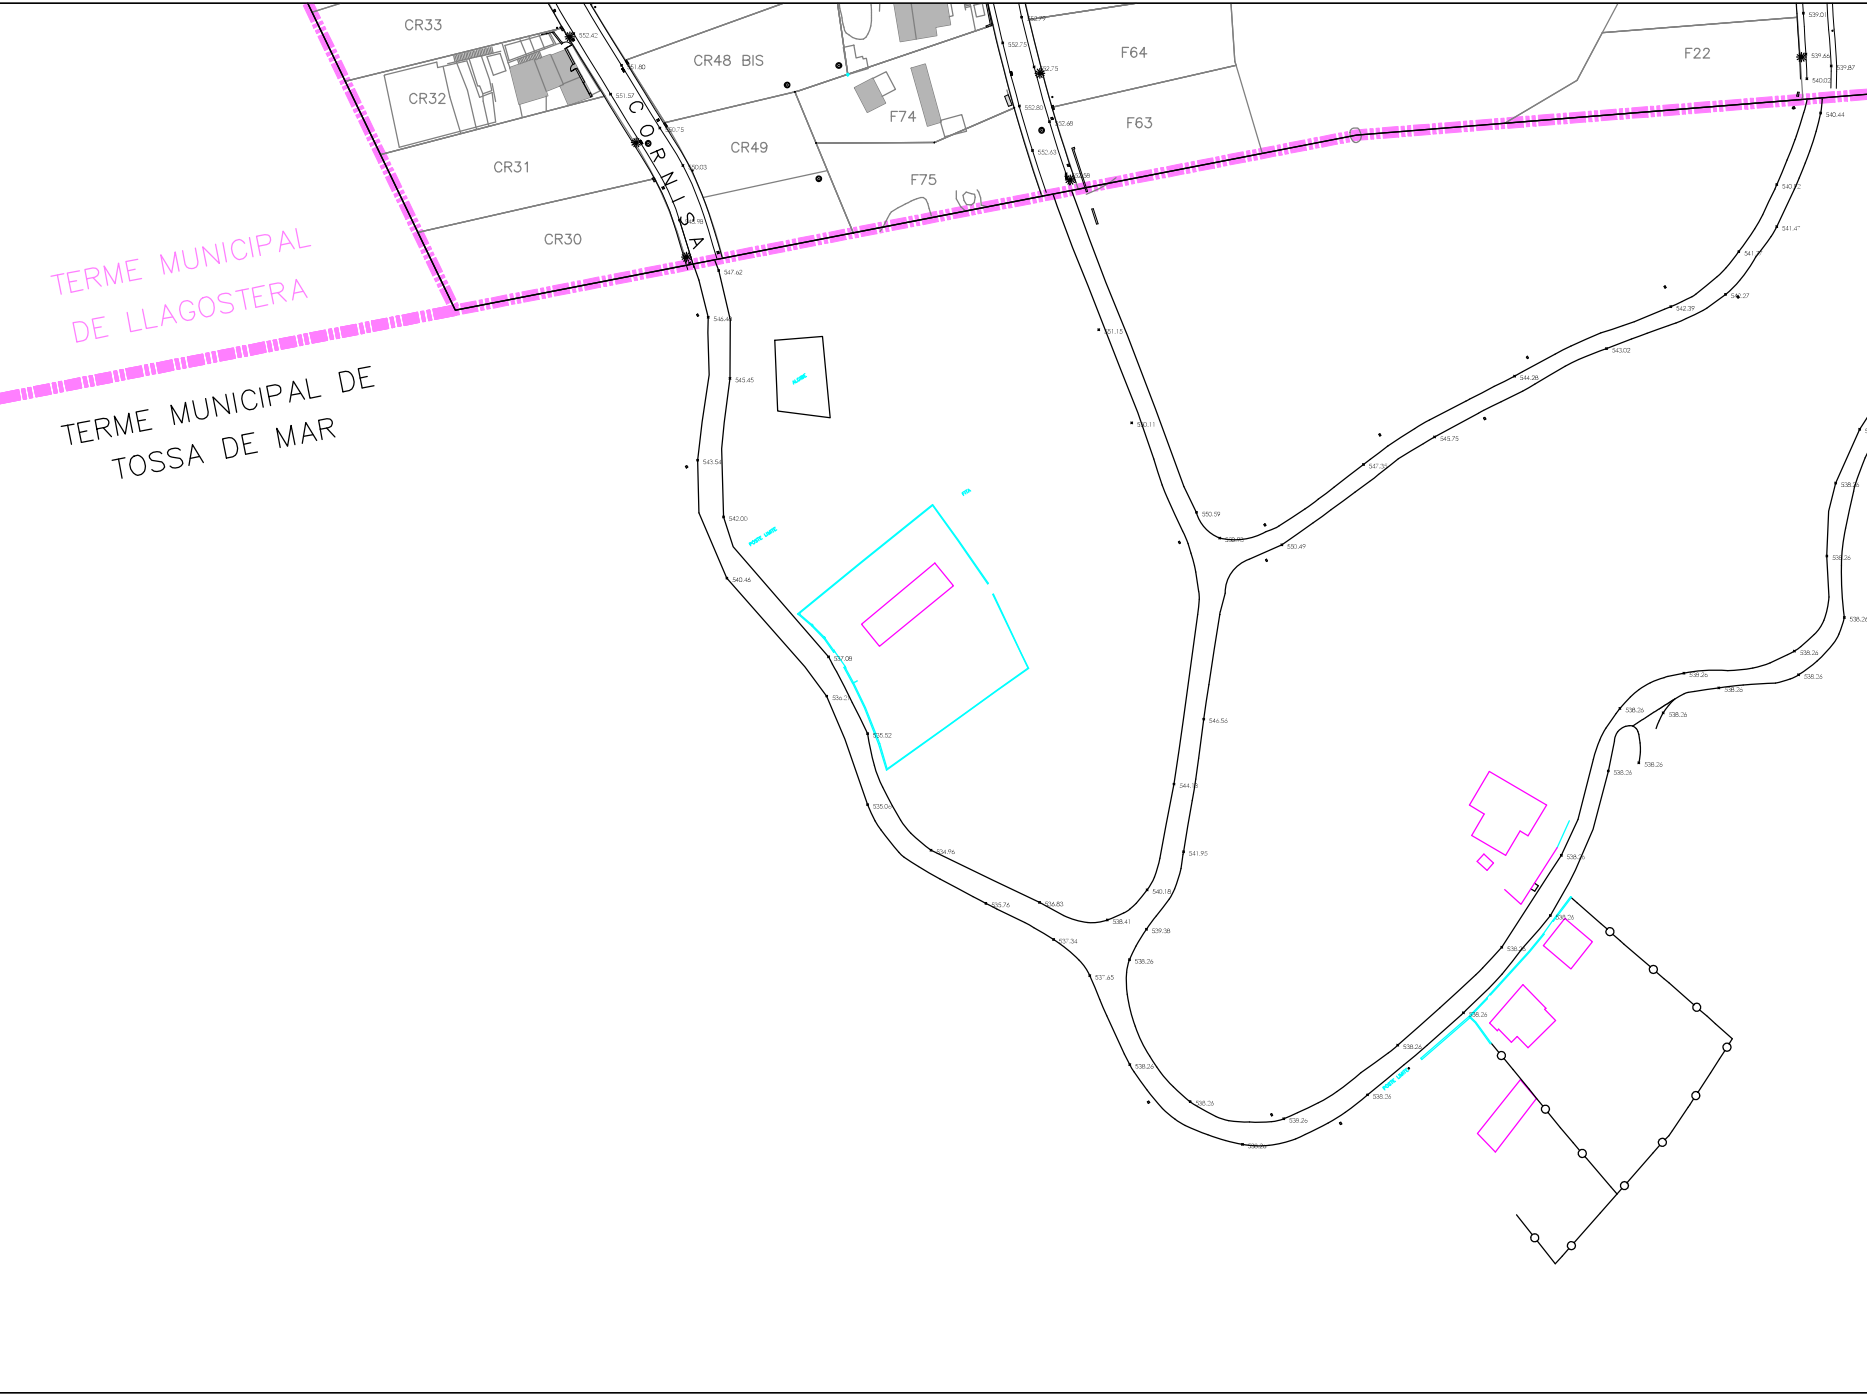

A	B	C	D
E	F	G	H
I	J	K	L
	M	N	

PROJECTE
URBANITZACIÓ
FONTBONA

PROJECTE MODIFICAT
AS BUILT

municipi LLAGOSTERA
data JULIOL 2026

INSTAL.LACIÓ DEFINITIVA
TOPOGRAFIA

escala 1/500

Promotor : Junta de Compensació
de Fontbona
Arquitecte : Pere Oliva Adroher



A	B	C	D
E	F	G	H
I	J	K	L
M	N		

PROJECTE
URBANITZACIÓ
FONTBONA

PROJECTE MODIFICAT
AS BUILT

municipi LLAGOSTERA
data JULIOL 2026

INSTAL·LACIÓ DEFINITIVA
TOPOGRAFIA

escala 1/500

Promotor : Junta de Compensació
de Fontbona
Arquitecte : Pere Oliva Adroher





TERME MUNICIPAL DE LLAGOSTERA
TERME MUNICIPAL DE TOSSA DE MAR

AMPLADA VORERA = 1,05m
AMPLADA VORERA = 1,25m

AMPLADA CARRER = 7,00m
AMPLADA CARRER = 6,50m
AMPLADA CARRER = 6,00m

PROJECTE URBANITZACIÓ FONTBONA PROJECTE MODIFICAT AS BUILT

MUNICIPI: LLAGOSTERA
COMARCA: GIRONÈS
DATA: JULIOL 2026


INSTAL·LACIÓ DEFINITIVA AMPLADES VORERES I VIALS

escala 1/1500

Junta de Compensació Urbanització
Fontbona

Arquitecte: Pere Oliva Adroher

- (G) GAS
- (A) AIGUA POTABLE
- (BT) BAIXA TENSIO
- (MT) MITJA TENSIO
- (E) ENLLUMENAT

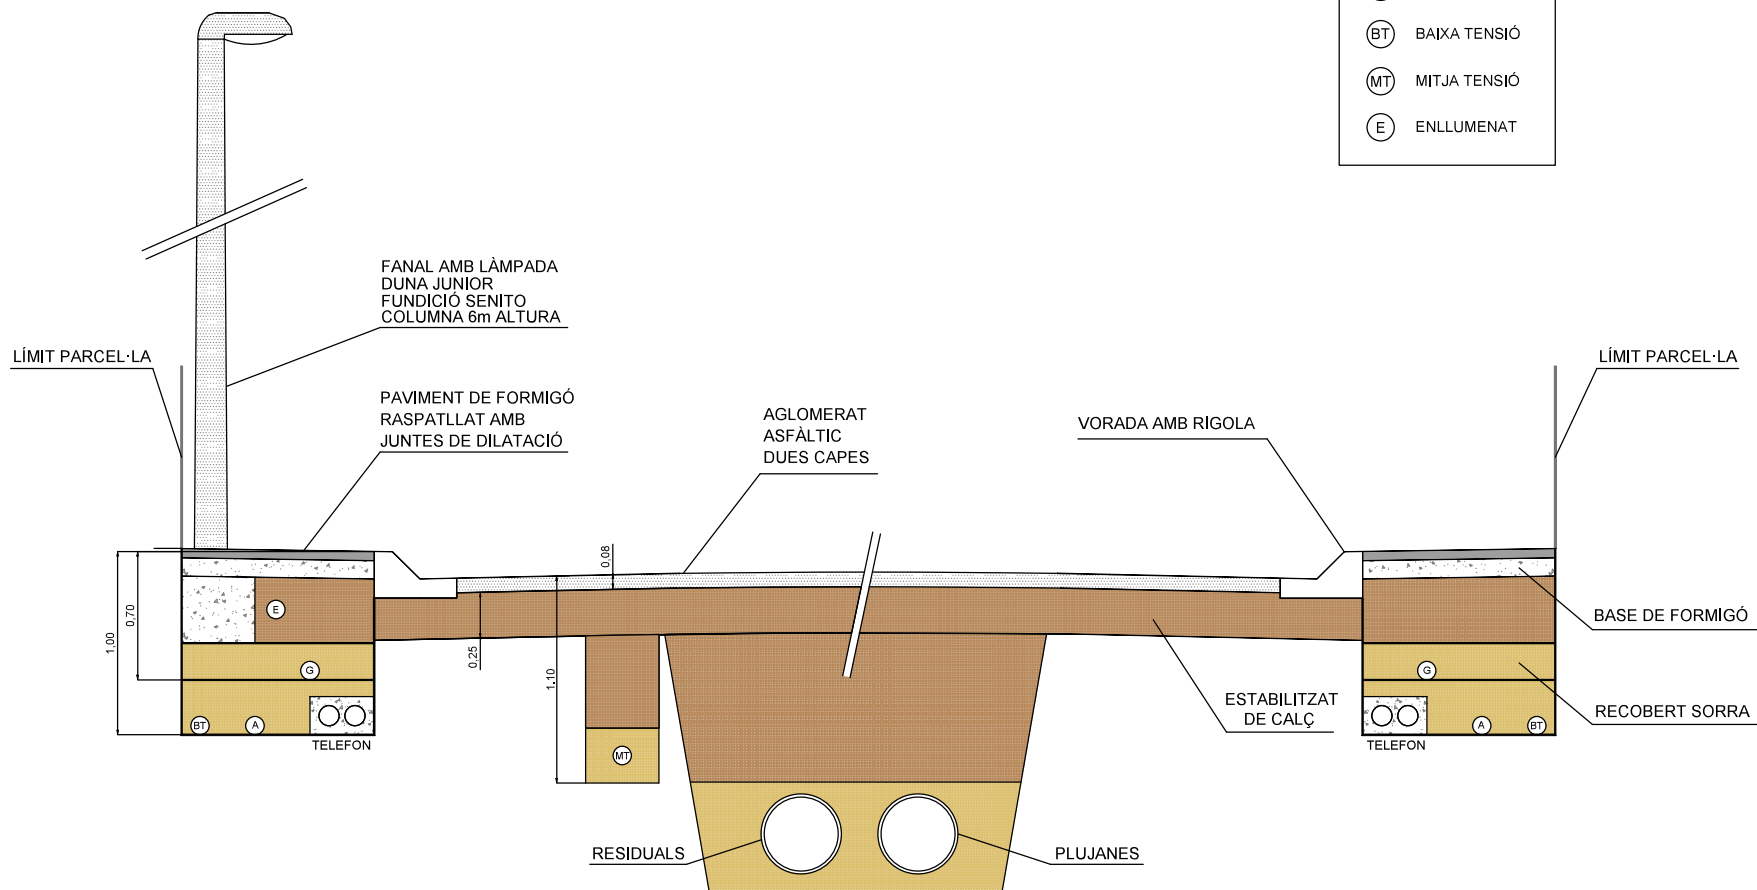

PROJECTE
URBANITZACIÓ
FONTBONA
**PROJECTE MODIFICAT
AS BUILT**


MUNICIPI: LLAGOSTERA
COMARCA: GIRONÈS
DATA: JULIOL 2026

INSTAL·LACIÓ DEFINITIVA
SECCIÓ CARRER

escala 1/20

Junta de Compensació Urbanització
Fontbona

Arquitecte: Pere Oliva Adroher

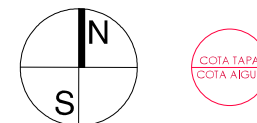

MUNICIPI: LLAGOSTERA
COMARCA: GIRONÈS
DATA: JULIOL 2026



INSTAL·LACIÓ DEFINITIVA

AIGÜES PLUVIALS

escala 1/1500

Junta de Compensació Urbanització
Fontbona

Arquitecte: Pere Oliva Adroher

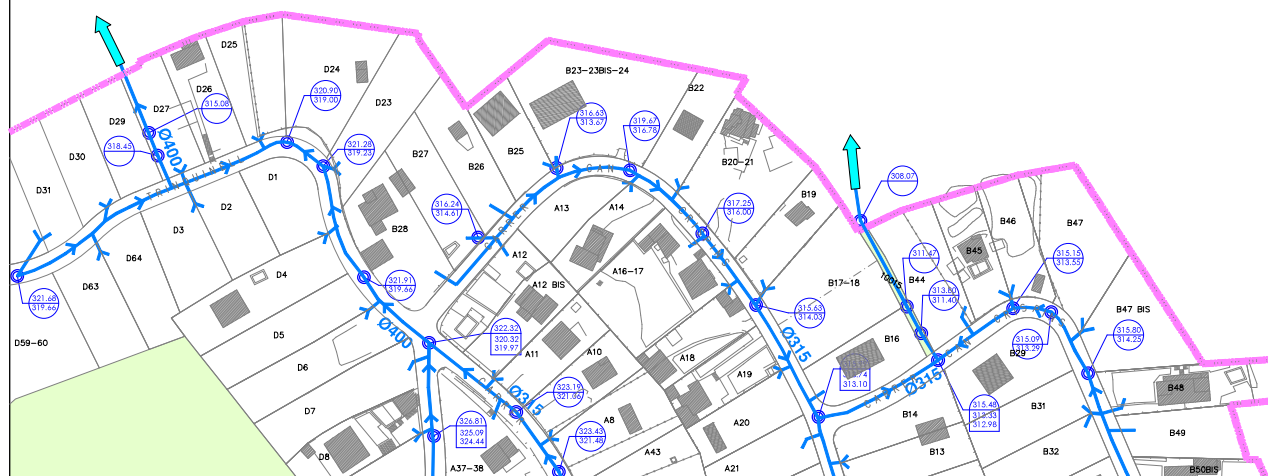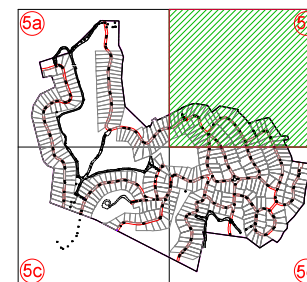



MUNICIPI: LLAGOSTERA
COMARCA: GIRONÈS
DATA: JULIOL 2026

escala 1/1500

Junta de Compensació Urbanització
Fontbona

Arquitecte: Pere Oliva Adroher

(5b)

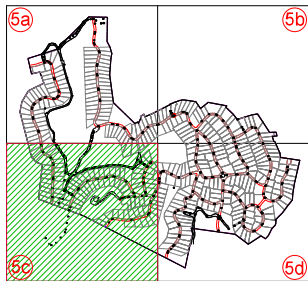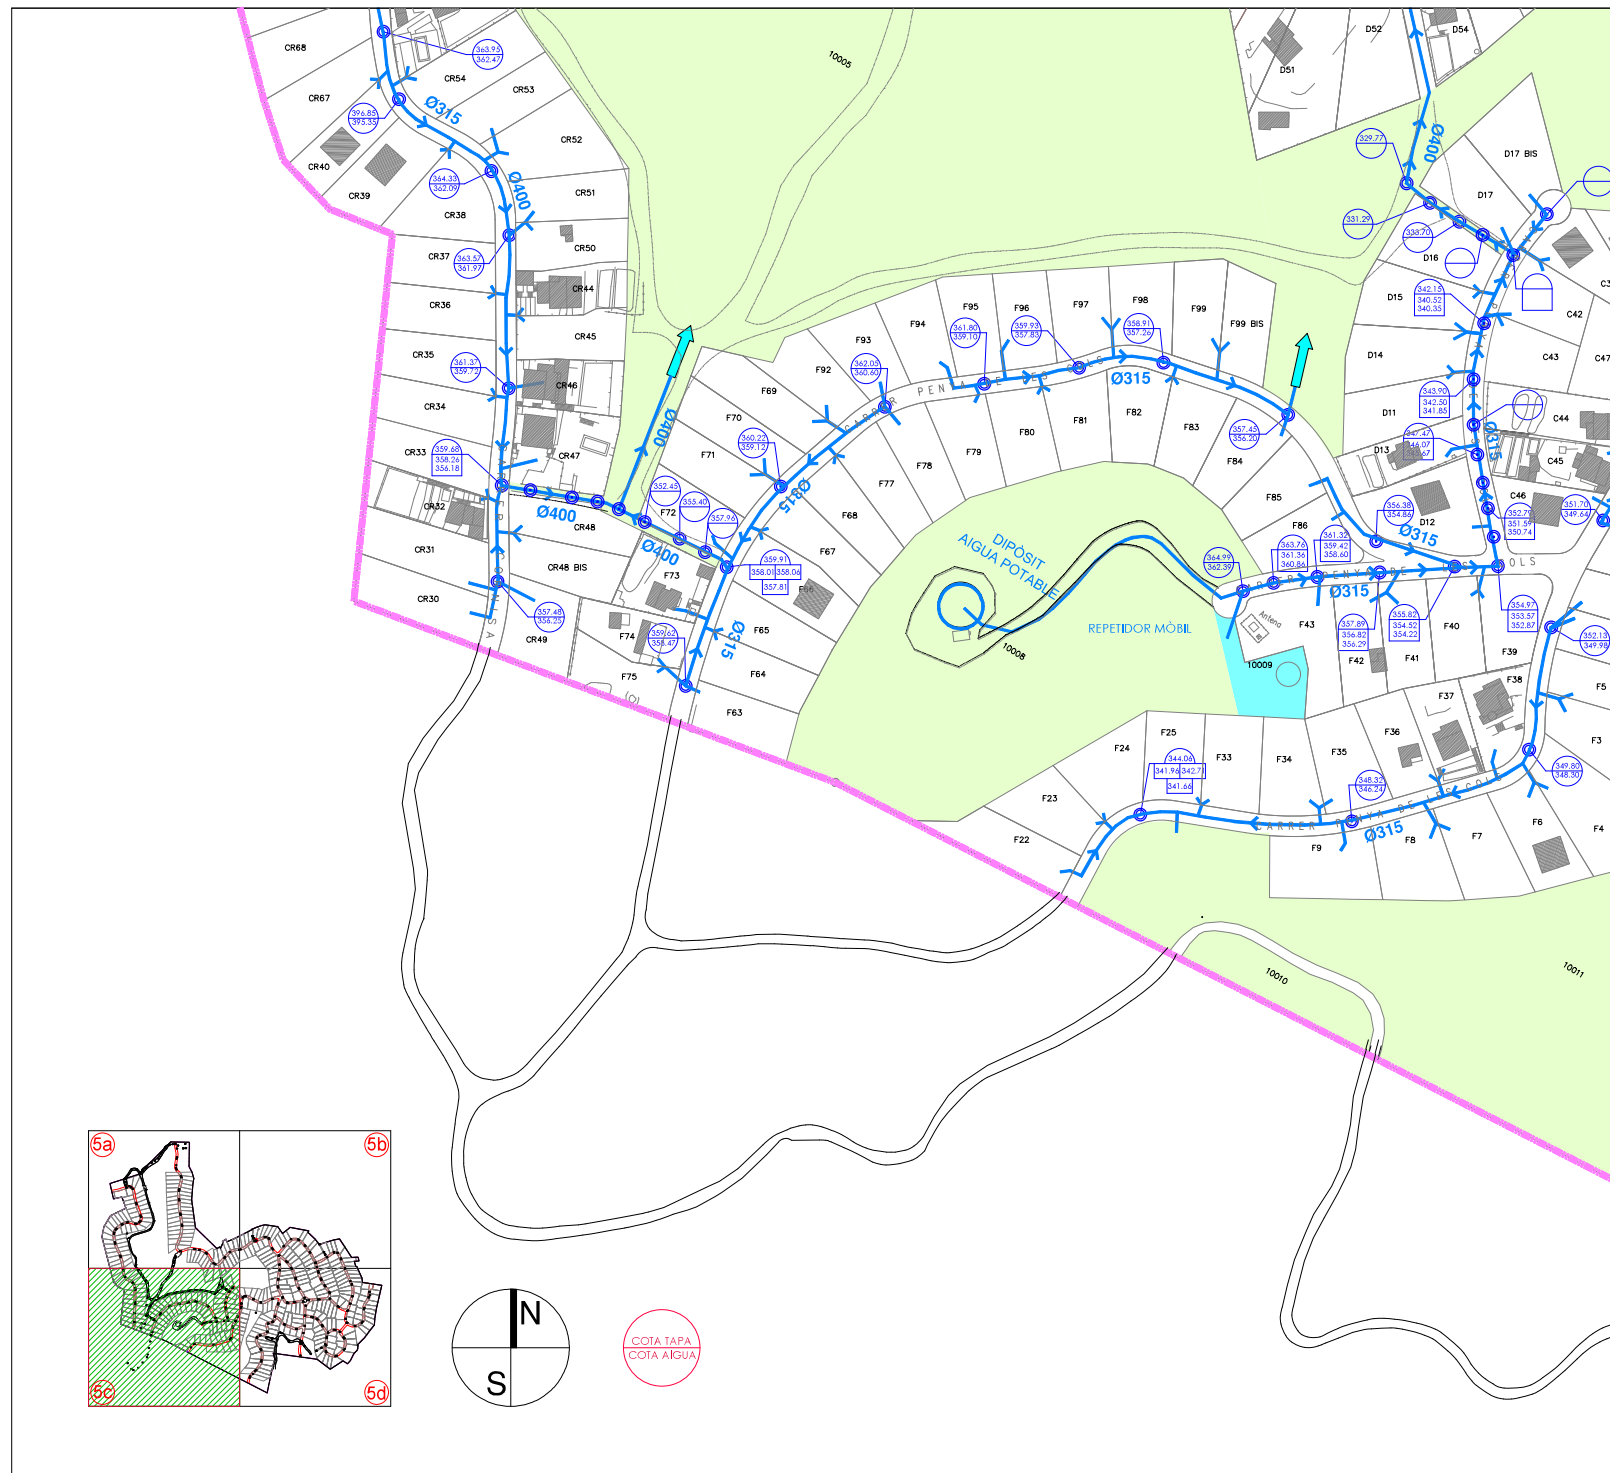

PROJECTE
URBANITZACIÓ
FONTBONA
**PROJECTE MODIFICAT
AS BUILT**


MUNICIPI: LLAGOSTERA
COMARCA: GIRONÈS
DATA: JULIOL 2026

INSTAL·LACIÓ DEFINITIVA
AIGÜES PLUVIALS

escala 1/1500

Junta de Compensació Urbanització
Fontbona

Arquitecte: Pere Oliva Adroher

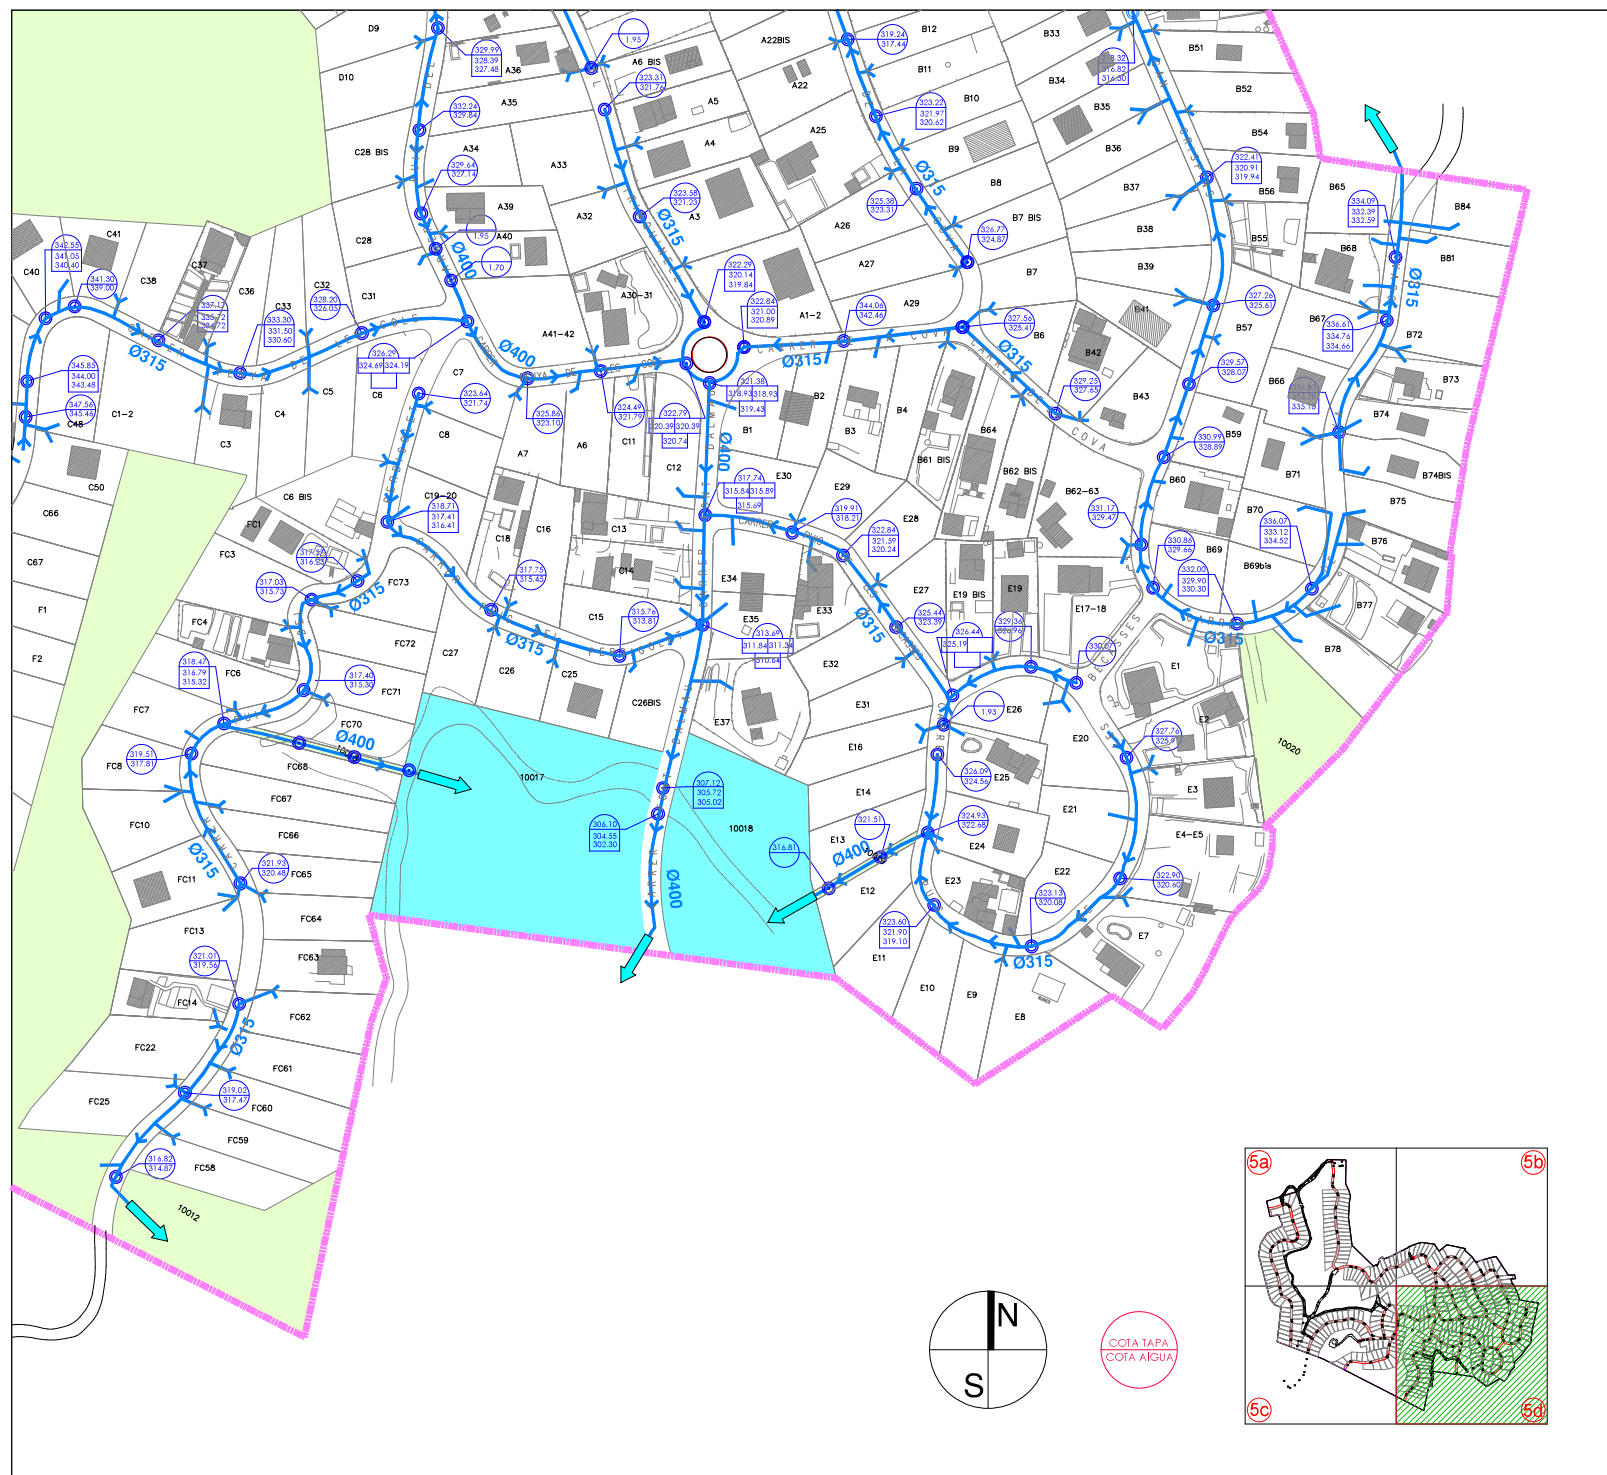

PROJECTE
URBANITZACIÓ
FONTBONA
PROJECTE MODIFICAT
AS BUILT

MUNICIPI: LLAGOSTERA
COMARCA: GIRONÈS
DATA: JULIOL 2026

INSTAL·LACIÓ DEFINITIVA
AIGÜES PLUVIALS

escala 1/1500

Junta de Compensació Urbanització
Fontbona

Arquitecte: Pere Oliva Adroher

5d



PROJECTE
URBANITZACIÓ
FONTBONA
PROJECTE MODIFICAT
AS BUILT


MUNICIPI: LLAGOSTERA
COMARCA: GIRONÈS
DATA: JULIOL 2026



INSTAL·LACIÓ DEFINITIVA
EMBORNALS

escala 1/3000

Junta de Compensació Urbanització
Fontbona


Arquitecte: Pere Oliva Adroher

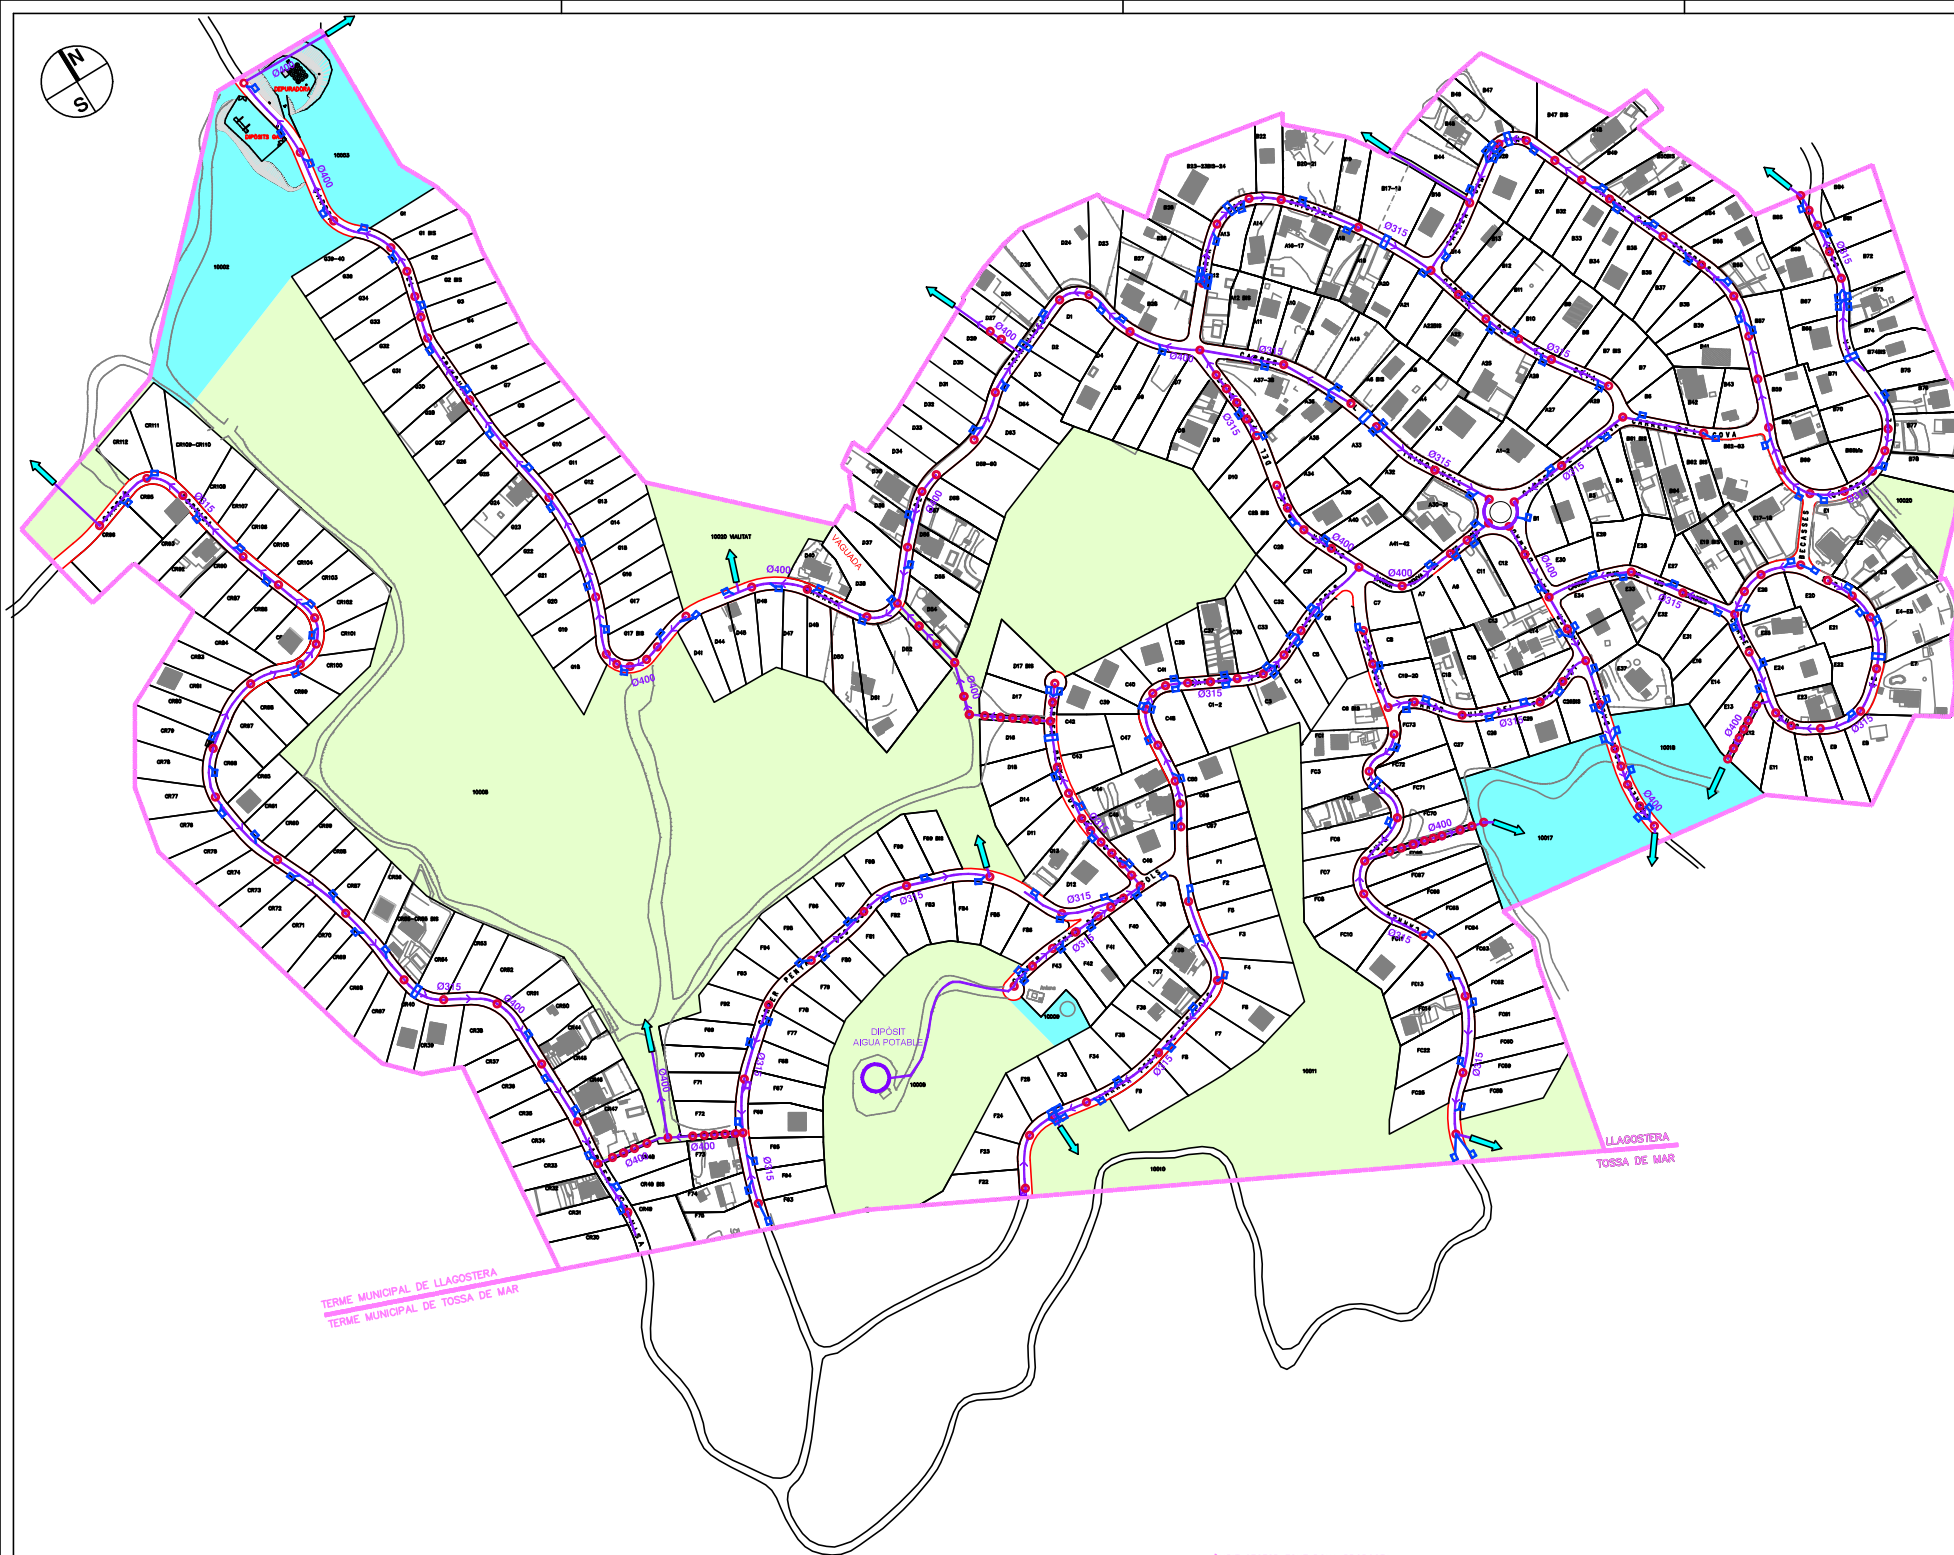

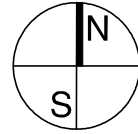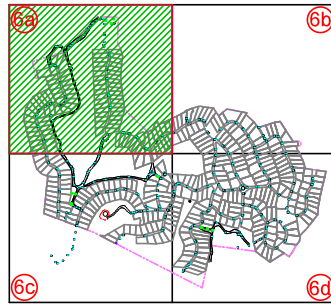

CANONADA DE BOMBAMENT
CANONADA DE GRAVETAT

COTA TAPA
COTA AIGUA

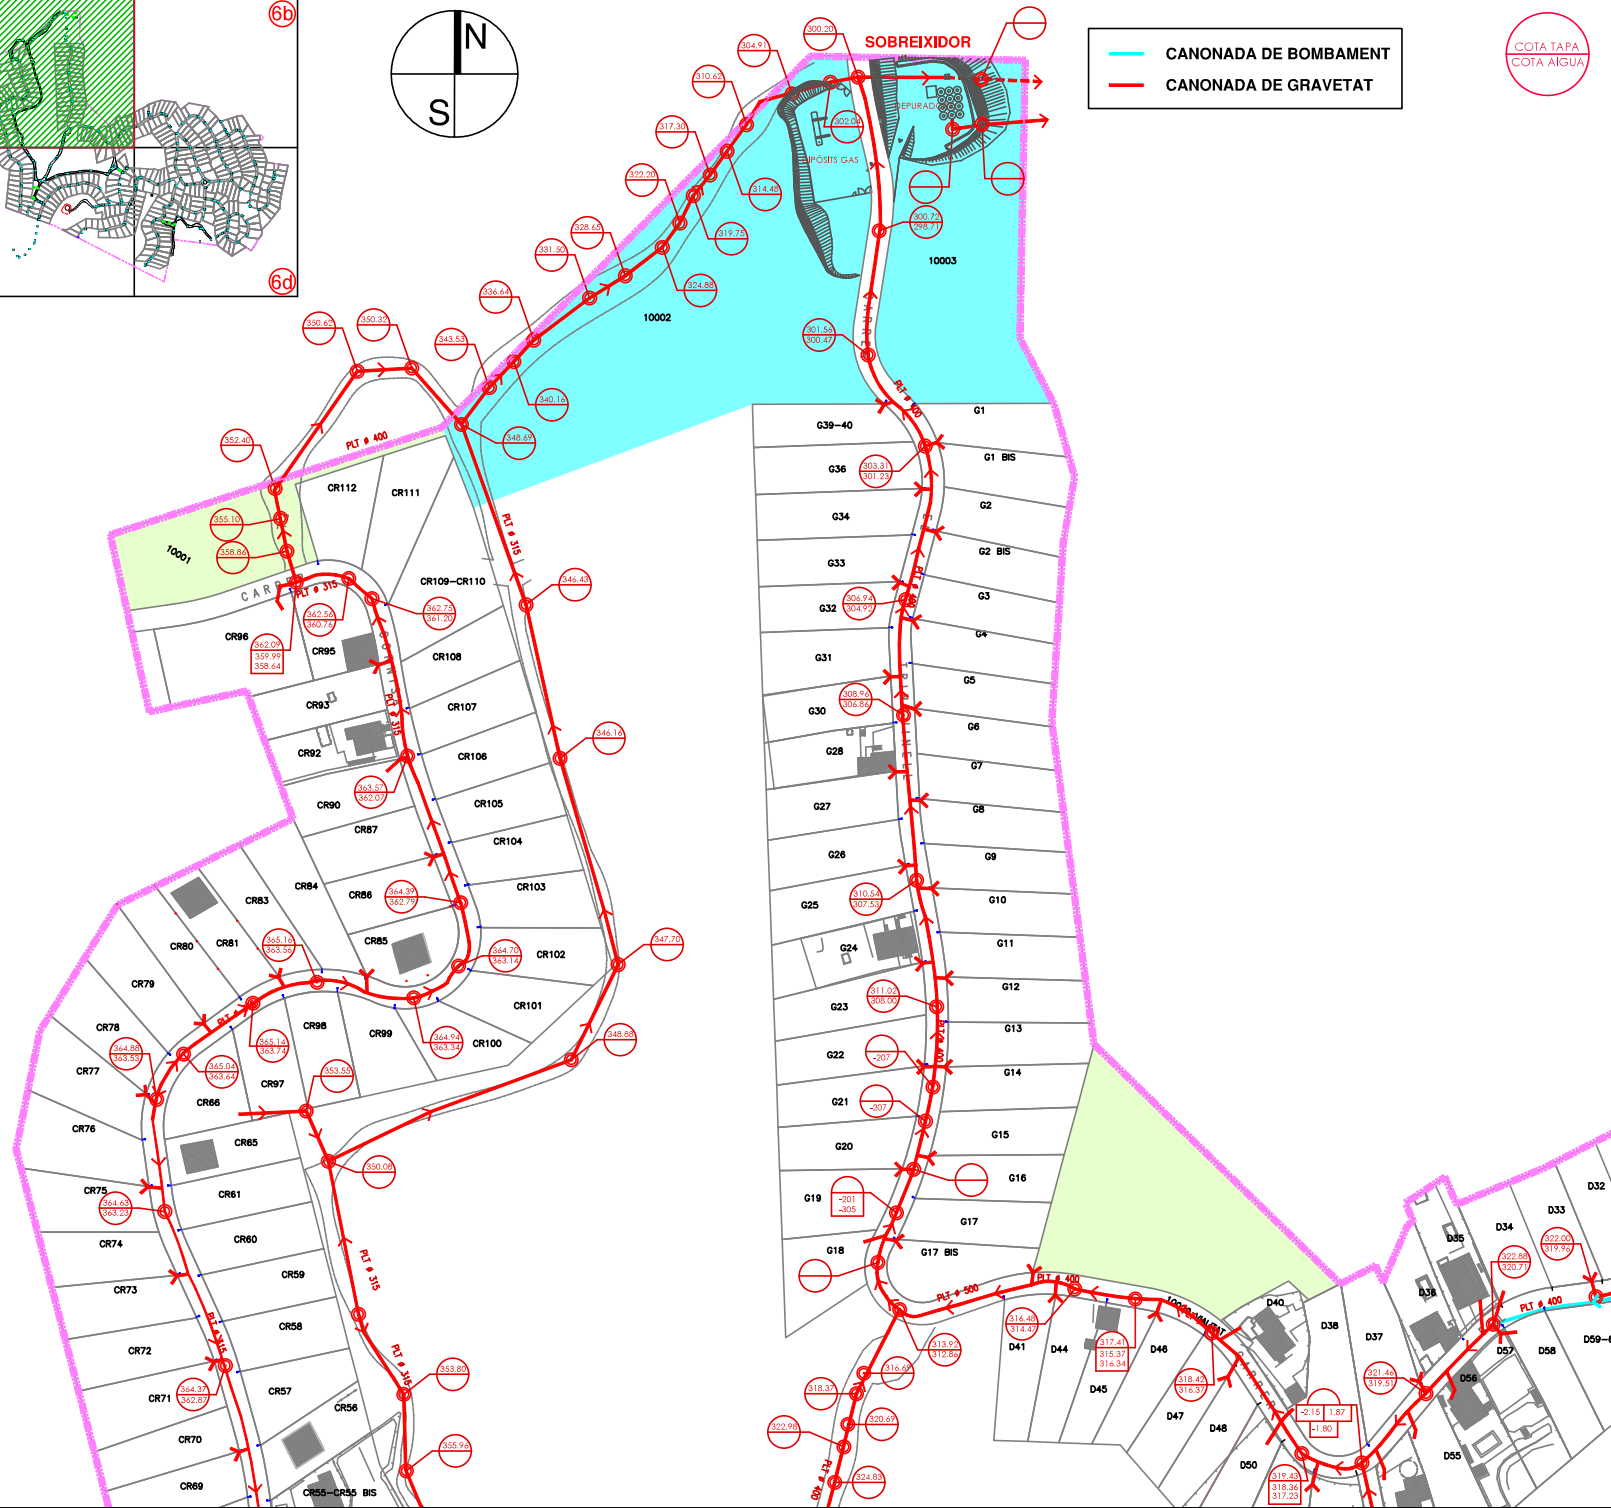

PROJECTE
URBANITZACIÓ
FONTBONA
PROJECTE MODIFICAT
AS BUILT

MUNICIPI: LLAGOSTERA
COMARCA: GIRONÈS
DATA: JULIOL 2026


INSTAL·LACIÓ DEFINITIVA
AIGÜES RESIDUALS

escala 1/1500

Junta de Compensació Urbanització
Fontbona

Arquitecte: Pere Oliva Adroher

6a


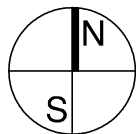


COTA TAPA
COTA AIGUA

PER A LA COTA D'AGUA D'IMPULSIÓ D'110

ÀMBIT SECTOR FONT BONA PROPOSTA

CANONADA DE BOMBAMENT
CANONADA DE GRAVETAT

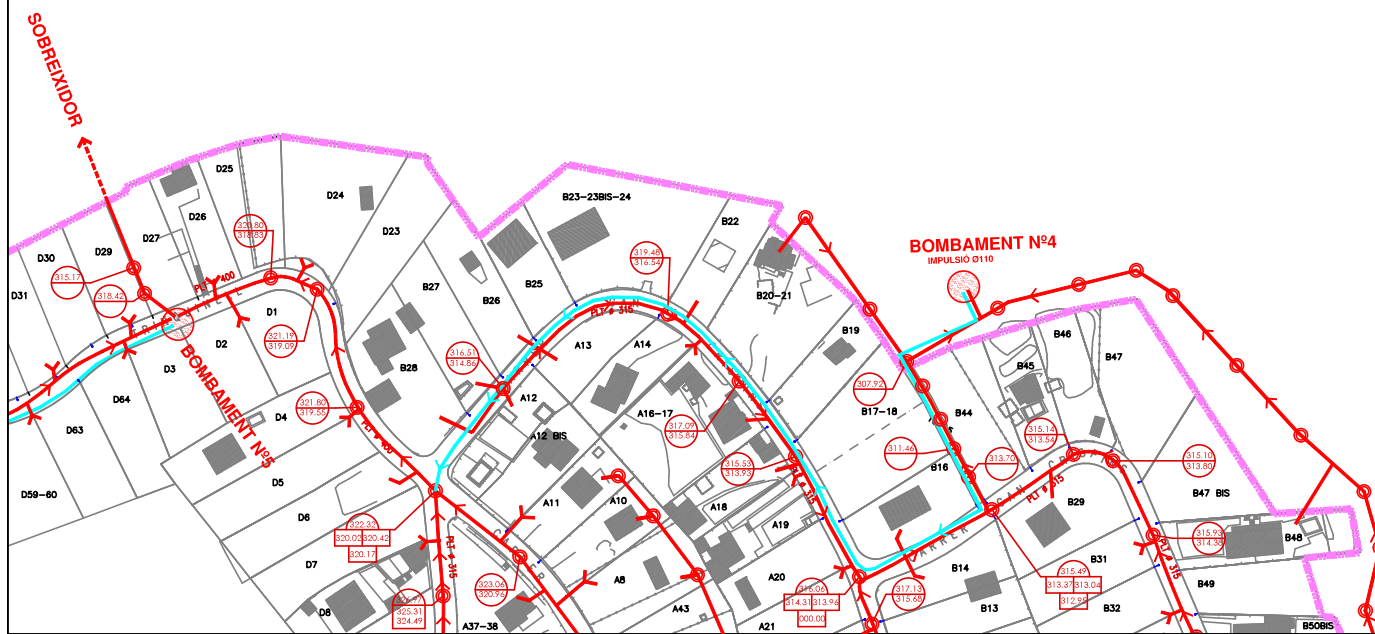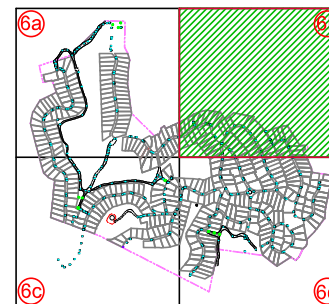

PROJECTE
URBANITZACIÓ
FONTBONA
**PROJECTE MODIFICAT
AS BUILT**

MUNICIPI: LLAGOSTERA
COMARCA: GIRONÈS
DATA: JULIOL 2026



INSTAL·LACIÓ DEFINITIVA
AIGÜES RESIDUALS

escala 1/1500

Junta de Compensació Urbanització
Fontbona

Arquitecte: Pere Oliva Adroher

6b

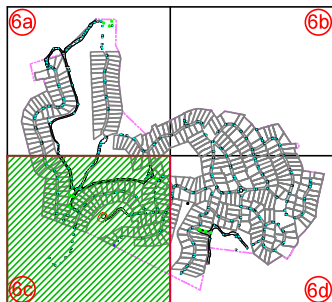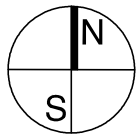

COTA TAPA
COTA AIGUA

— CANONADA DE BOMBAMENT
— CANONADA DE GRAVETAT

NO SE HA DIBUXXAT EL CANAL DE BOMBAMENT DE L'AMBIT DE LA FONT DEL BOMBAMENT Nº1

ÀMBIT SECTOR FONT BONA PROPOSTA

PROJECTE URBANITZACIÓ FONTBONA PROJECTE MODIFICAT AS BUILT

MUNICIPI: LLAGOSTERA
COMARCA: GIRONÈS
DATA: JULIOL 2026




INSTAL·LACIÓ DEFINITIVA
AIGÜES RESIDUALS

escala 1/1500

Junta de Compensació Urbanització
Fontbona

Arquitecte: Pere Oliva Adroher

6c

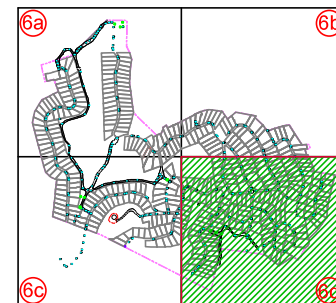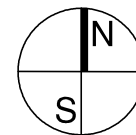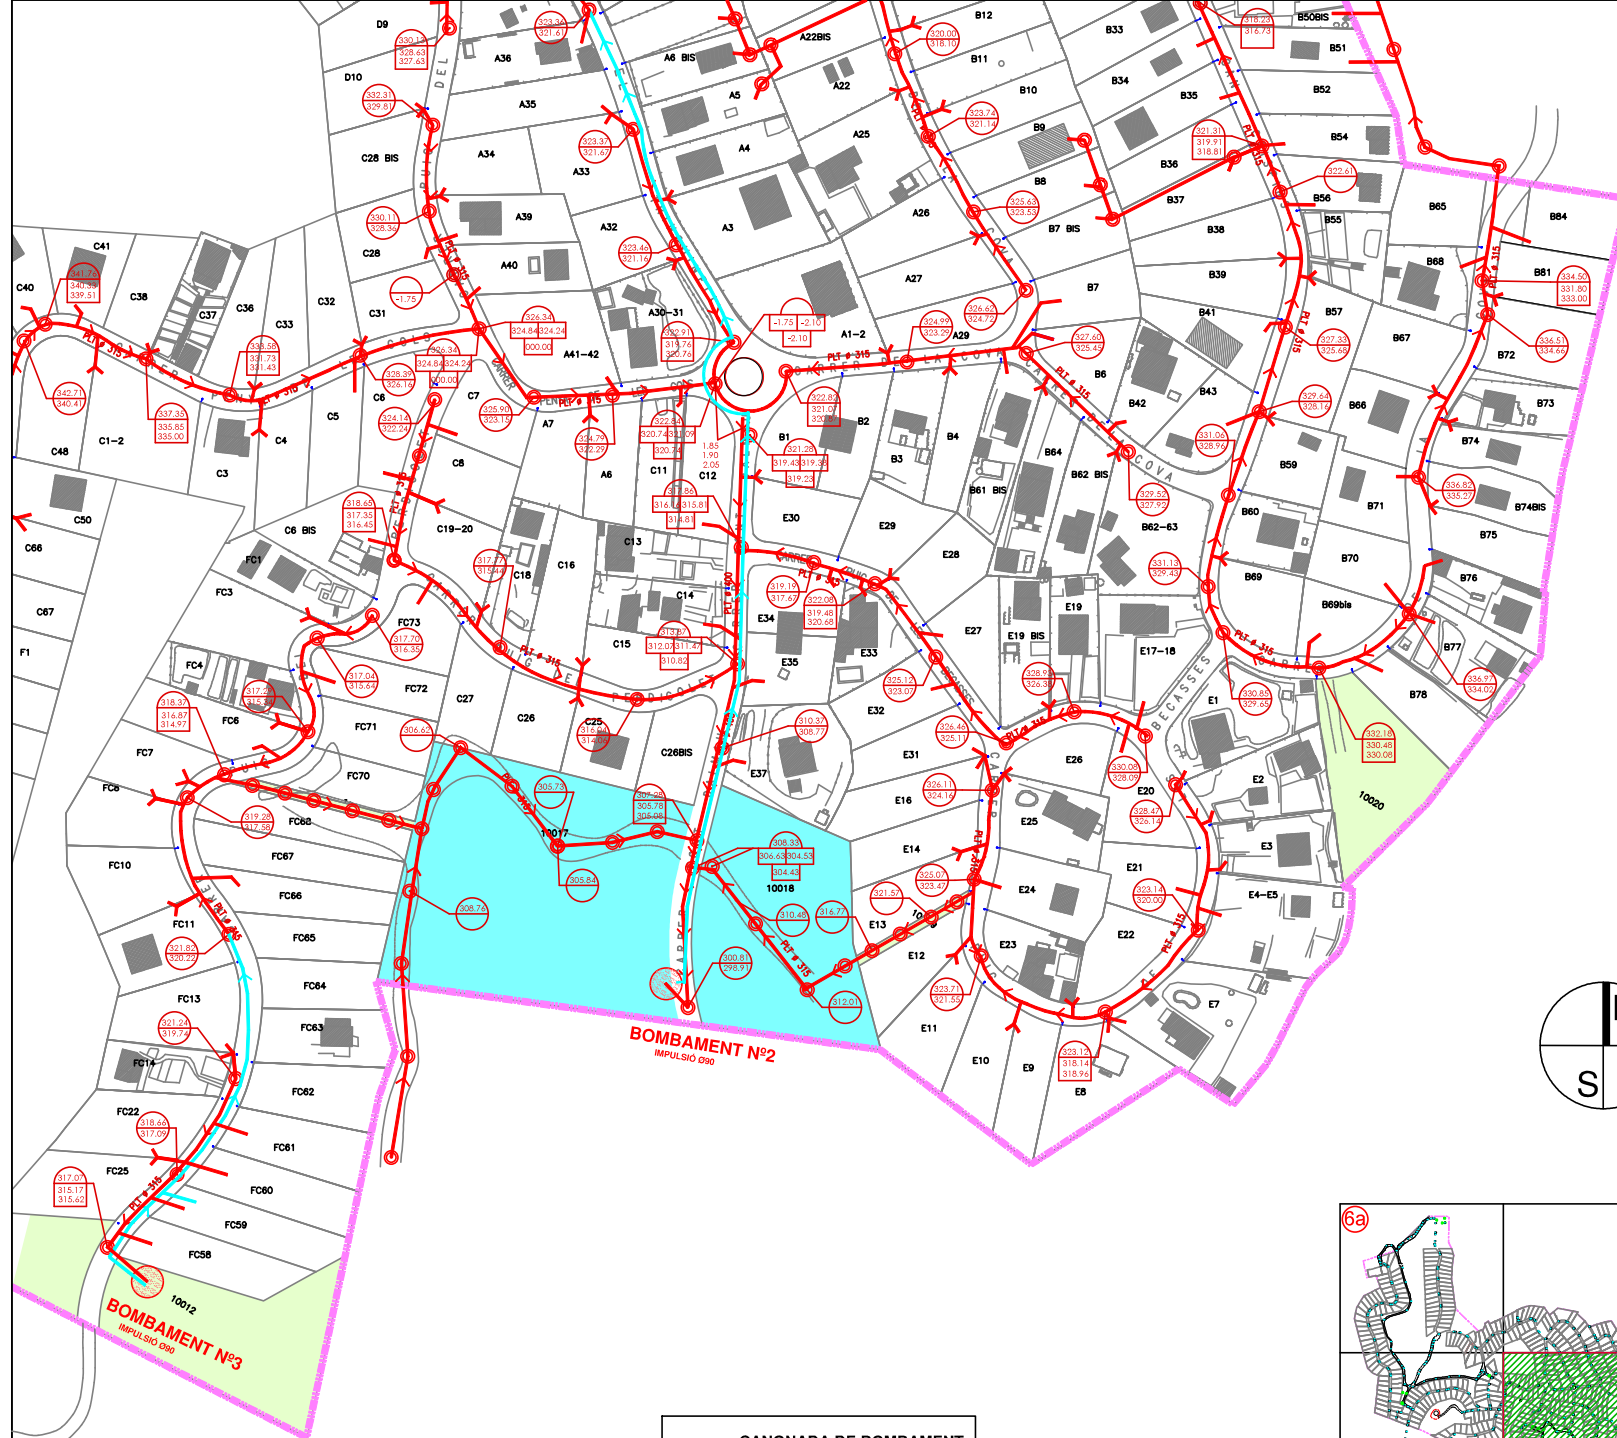

PROJECTE
URBANITZACIÓ
FONTBONA
PROJECTE MODIFICAT
AS BUILT

MUNICIPI: LLAGOSTERA
COMARCA: GIRONÈS
DATA: JULIOL 2026

INSTAL·LACIÓ DEFINITIVA
AIGÜES RESIDUALS

escala 1/1500

Junta de Compensació Urbanització
Fontbona

Arquitecte: Pere Oliva Adroher

6d



Tub impulsió per asfalt

CARRER CORNISA -----> PN6 bar
RESTA URBANITZACIÓ --> PN10 bar

- Ø63
- Ø125
- Ø160
- IMPULSIÓ
- CLAU DE PAS
- DESCÀRREGA
- HIDRANT
- VENTOSA

TERME MUNICIPAL DE LLAGOSTERA
TERME MUNICIPAL DE TOSSA DE MAR

DIPÒSIT
BOMBERS

DIPÒSIT
D'AIGUA

LLAGOSTERA
TOSSA DE MAR

PROJECTE URBANITZACIÓ FONTBONA PROJECTE MODIFICAT AS BUILT

MUNICIPI: LLAGOSTERA
COMARCA: GIRONÈS
DATA: JULIOL 2026


INSTAL·LACIÓ DEFINITIVA
XARXA D'AIGUA POTABLE

escala 1/1500

Junta de Compensació Urbanització
Fontbona

Arquitecte: Pere Oliva Adroher

AMBIT SECTOR FONT BONA PROPOSTA

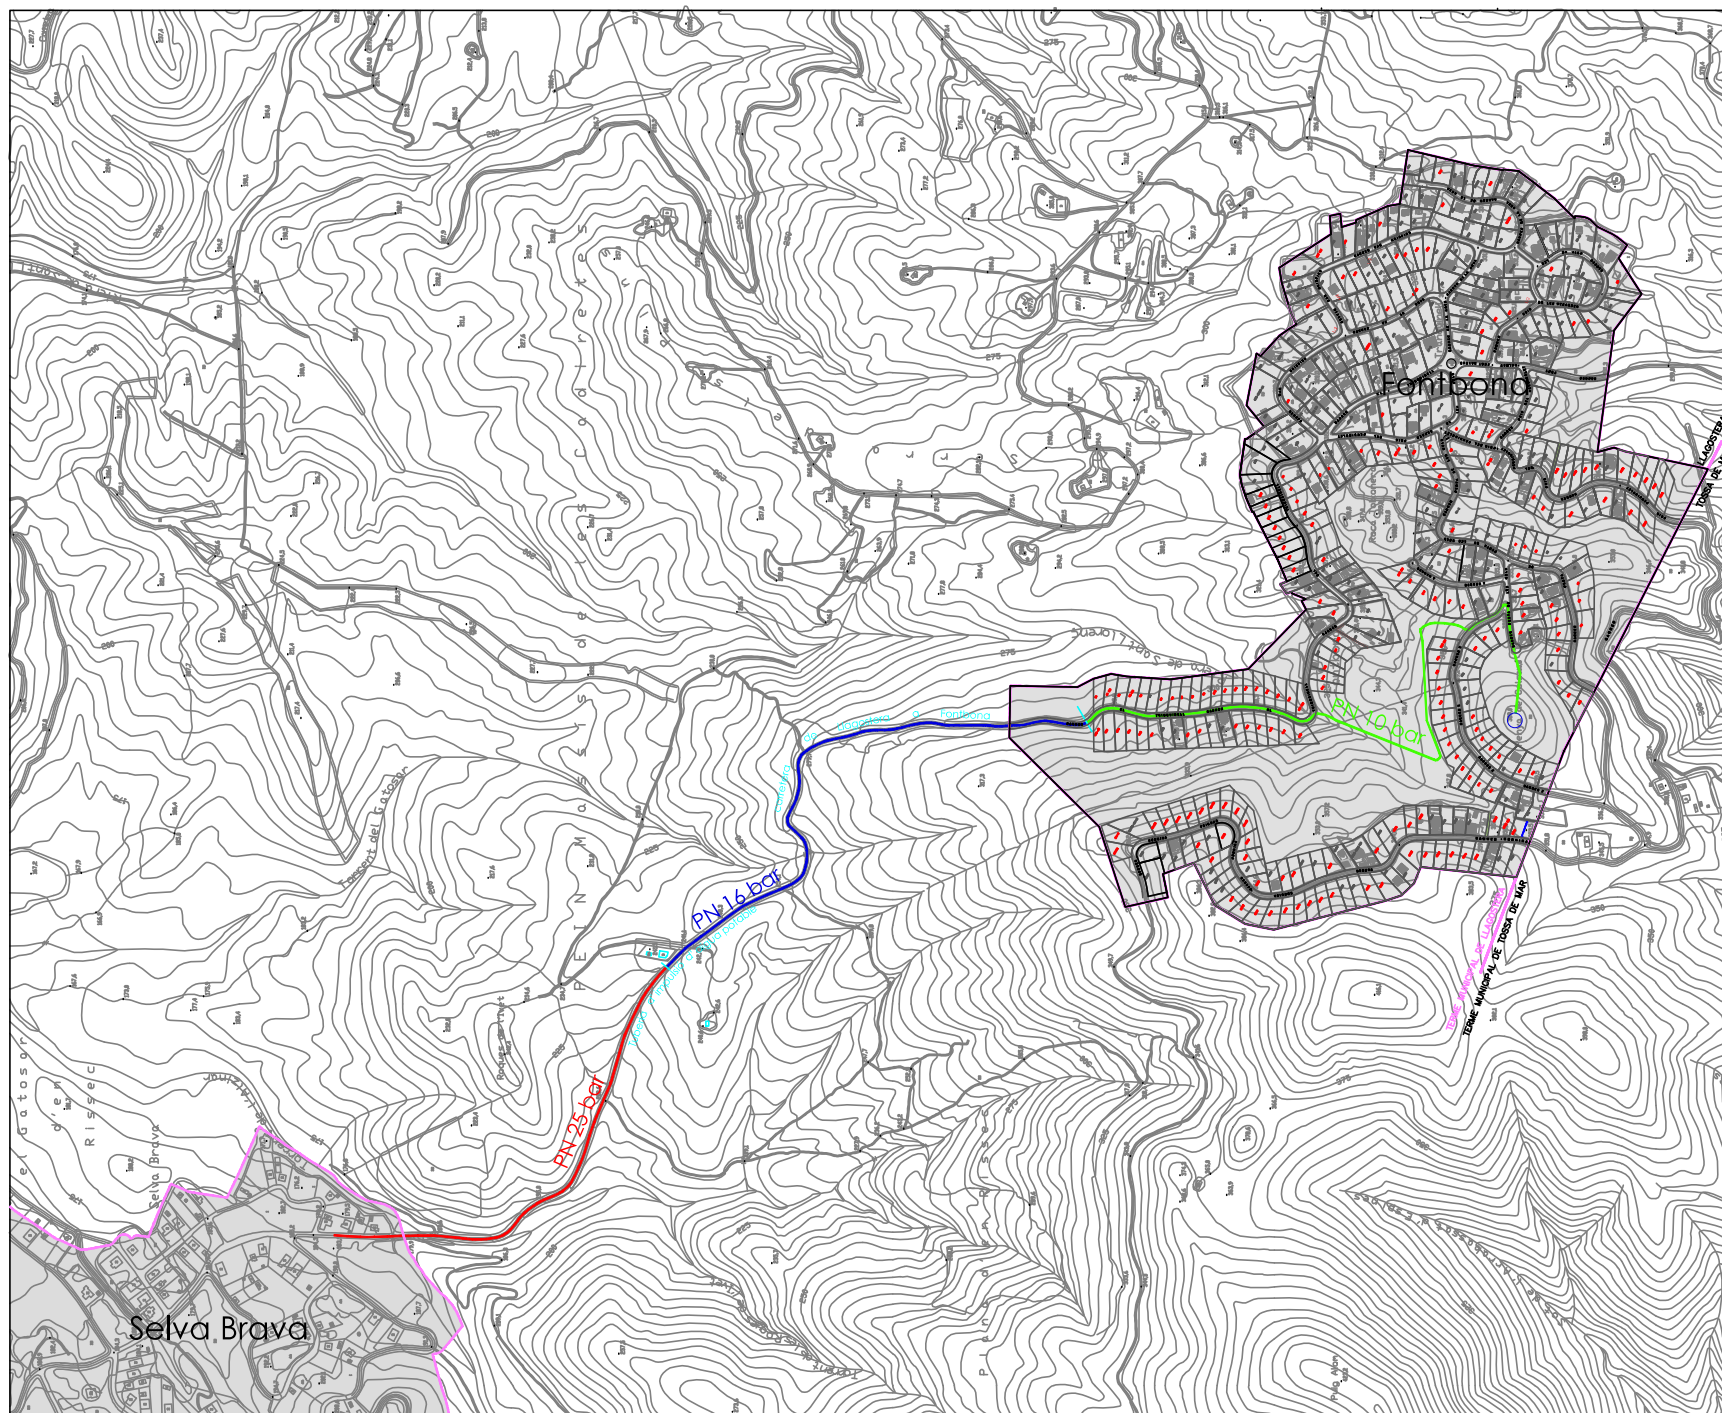

PROJECTE URBANITZACIÓ FONTBONA
PROJECTE MODIFICAT AS BUILT


MUNICIPI: LLAGOSTERA
 COMARCA: GIRONÈS
 DATA: JULIOL 2026

INSTAL·LACIÓ DEFINITIVA
IMPULSIÓ D' AIGUA POTABLE

escala 1/3500

Junta de Compensació
 Fontbona

Arquitecte: Pere Oliva Adroher

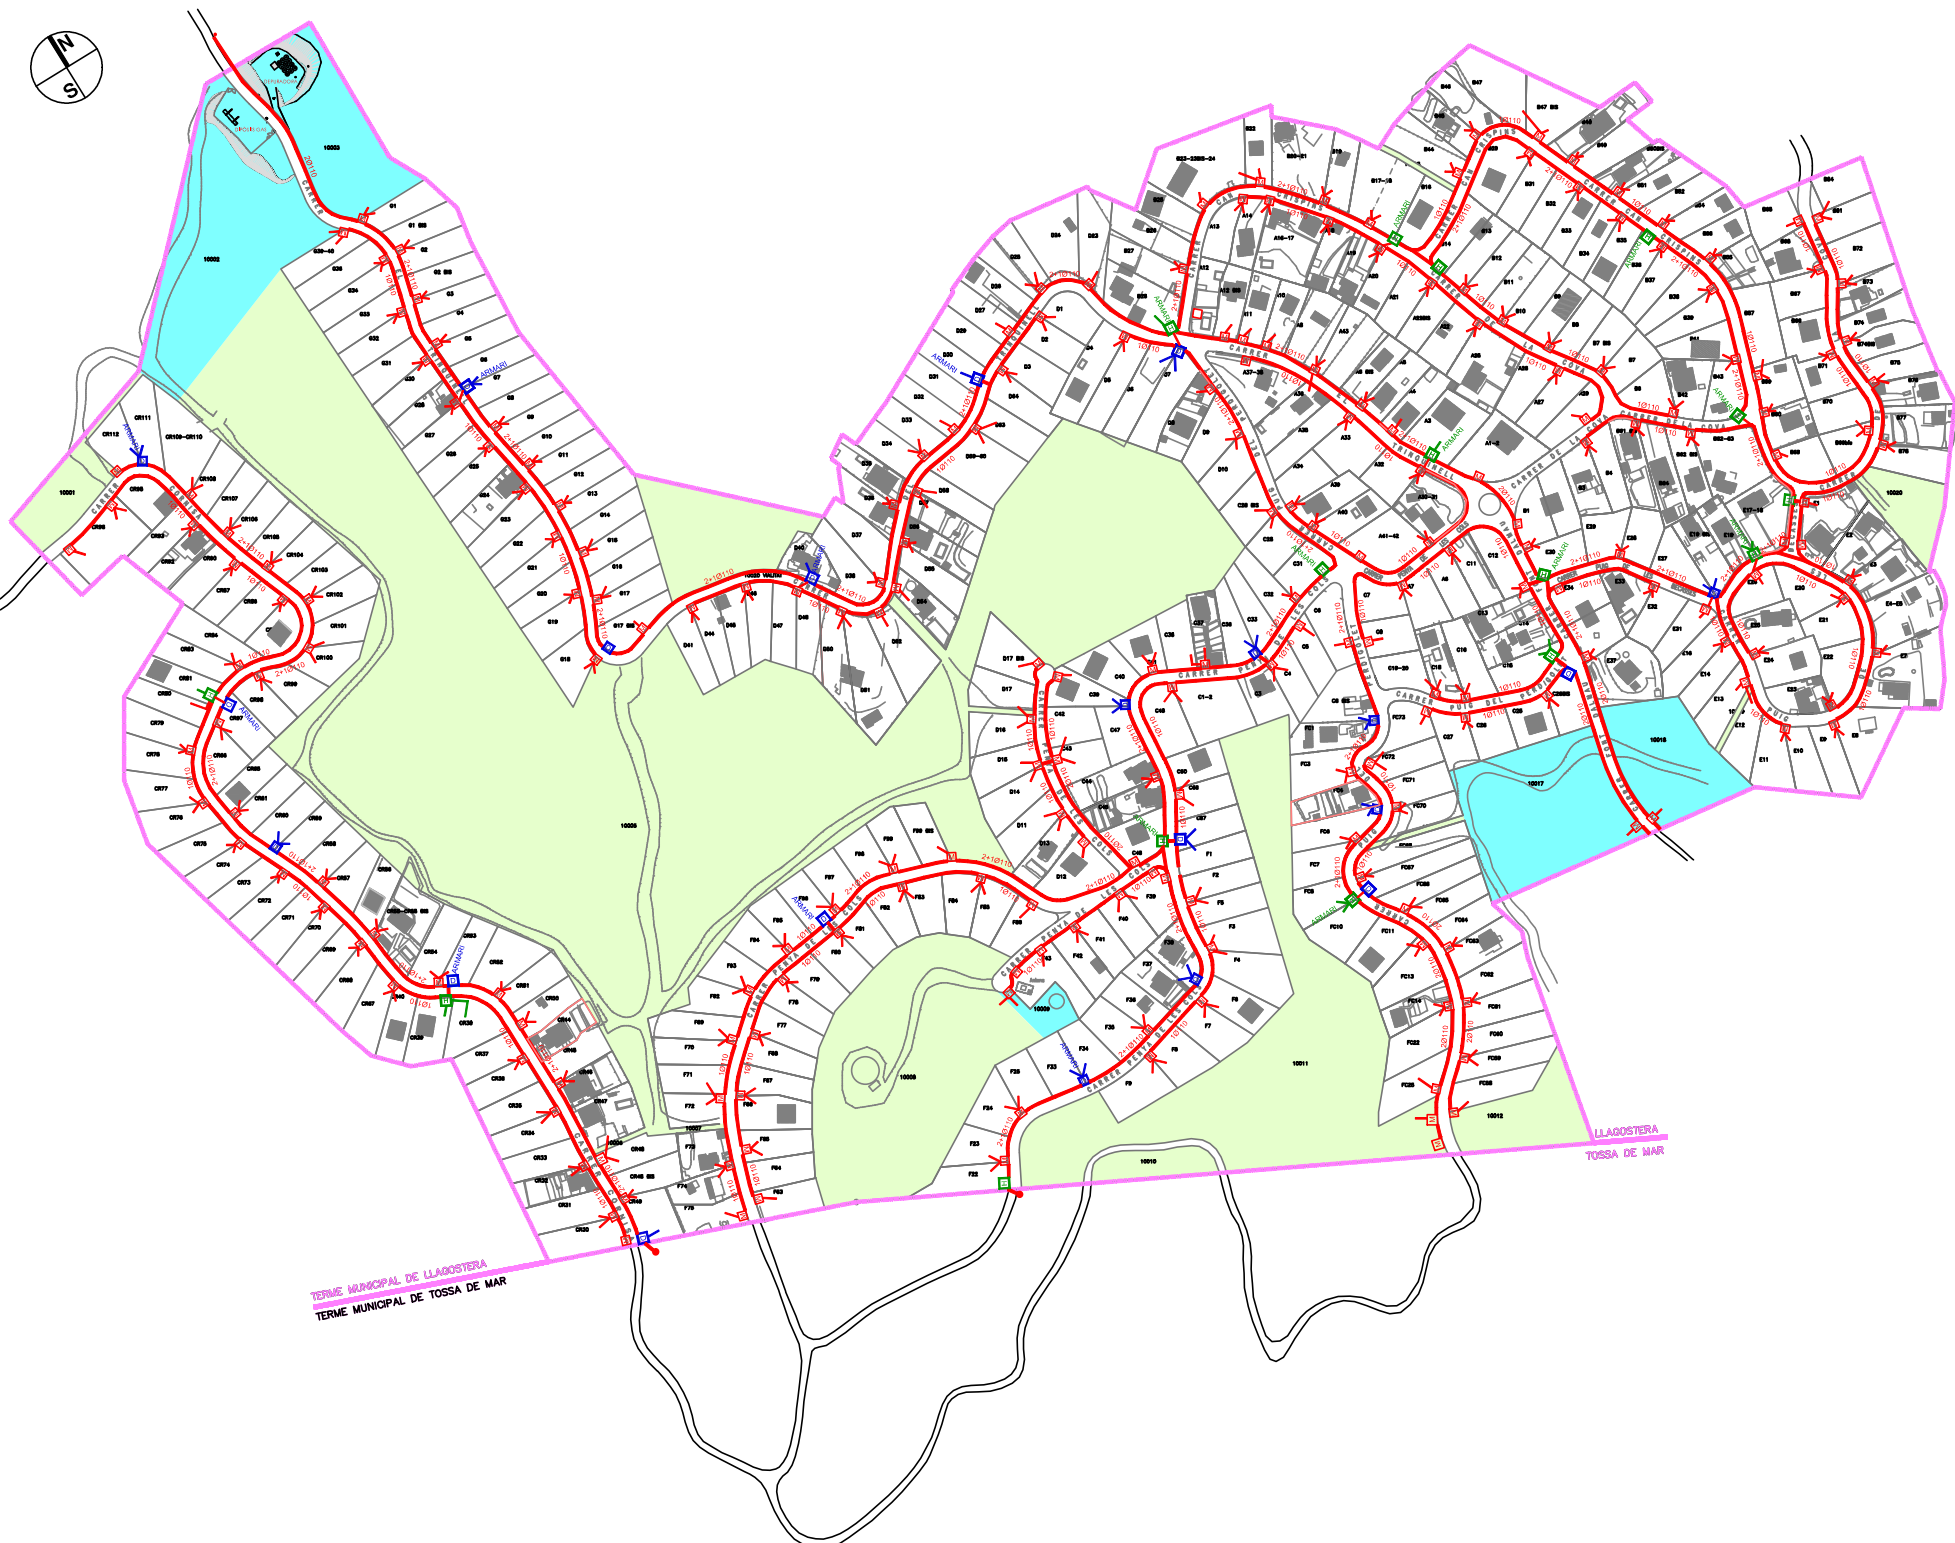

PROJECTE
URBANITZACIÓ
FONTBONA
PROJECTE MODIFICAT
AS BUILT

MUNICIPI: LLAGOSTERA
COMARCA: GIRONÈS
DATA: JULIOL 2026

INSTAL·LACIÓ DEFINITIVA
XARXA TELÈFON

escala 1/1500

Junta de Compensació Urbanització
Fontbona

Arquitecte: Pere Oliva Adroher



TERME MUNICIPAL DE LLAGOSTERA
TERME MUNICIPAL DE TOSSA DE MAR

AMBIT SECTOR FONT BONA PROPOSTA

PROJECTE URBANITZACIÓ FONTBONA PROJECTE MODIFICAT AS BUILT

MUNICIPI: LLAGOSTERA
COMARCA: GIRONÈS
DATA: JULIOL 2026

INSTAL·LACIÓ DEFINITIVA BAIXA TENSIÓ

escala 1/1500

Junta de Compensació Urbanització
Fontbona


Arquitecte: Pere Oliva Adroher

CENTRE DE TRANSFORMACIÓ

TORRE

CABLES ENTERRATS AL240

CABLES AERIS

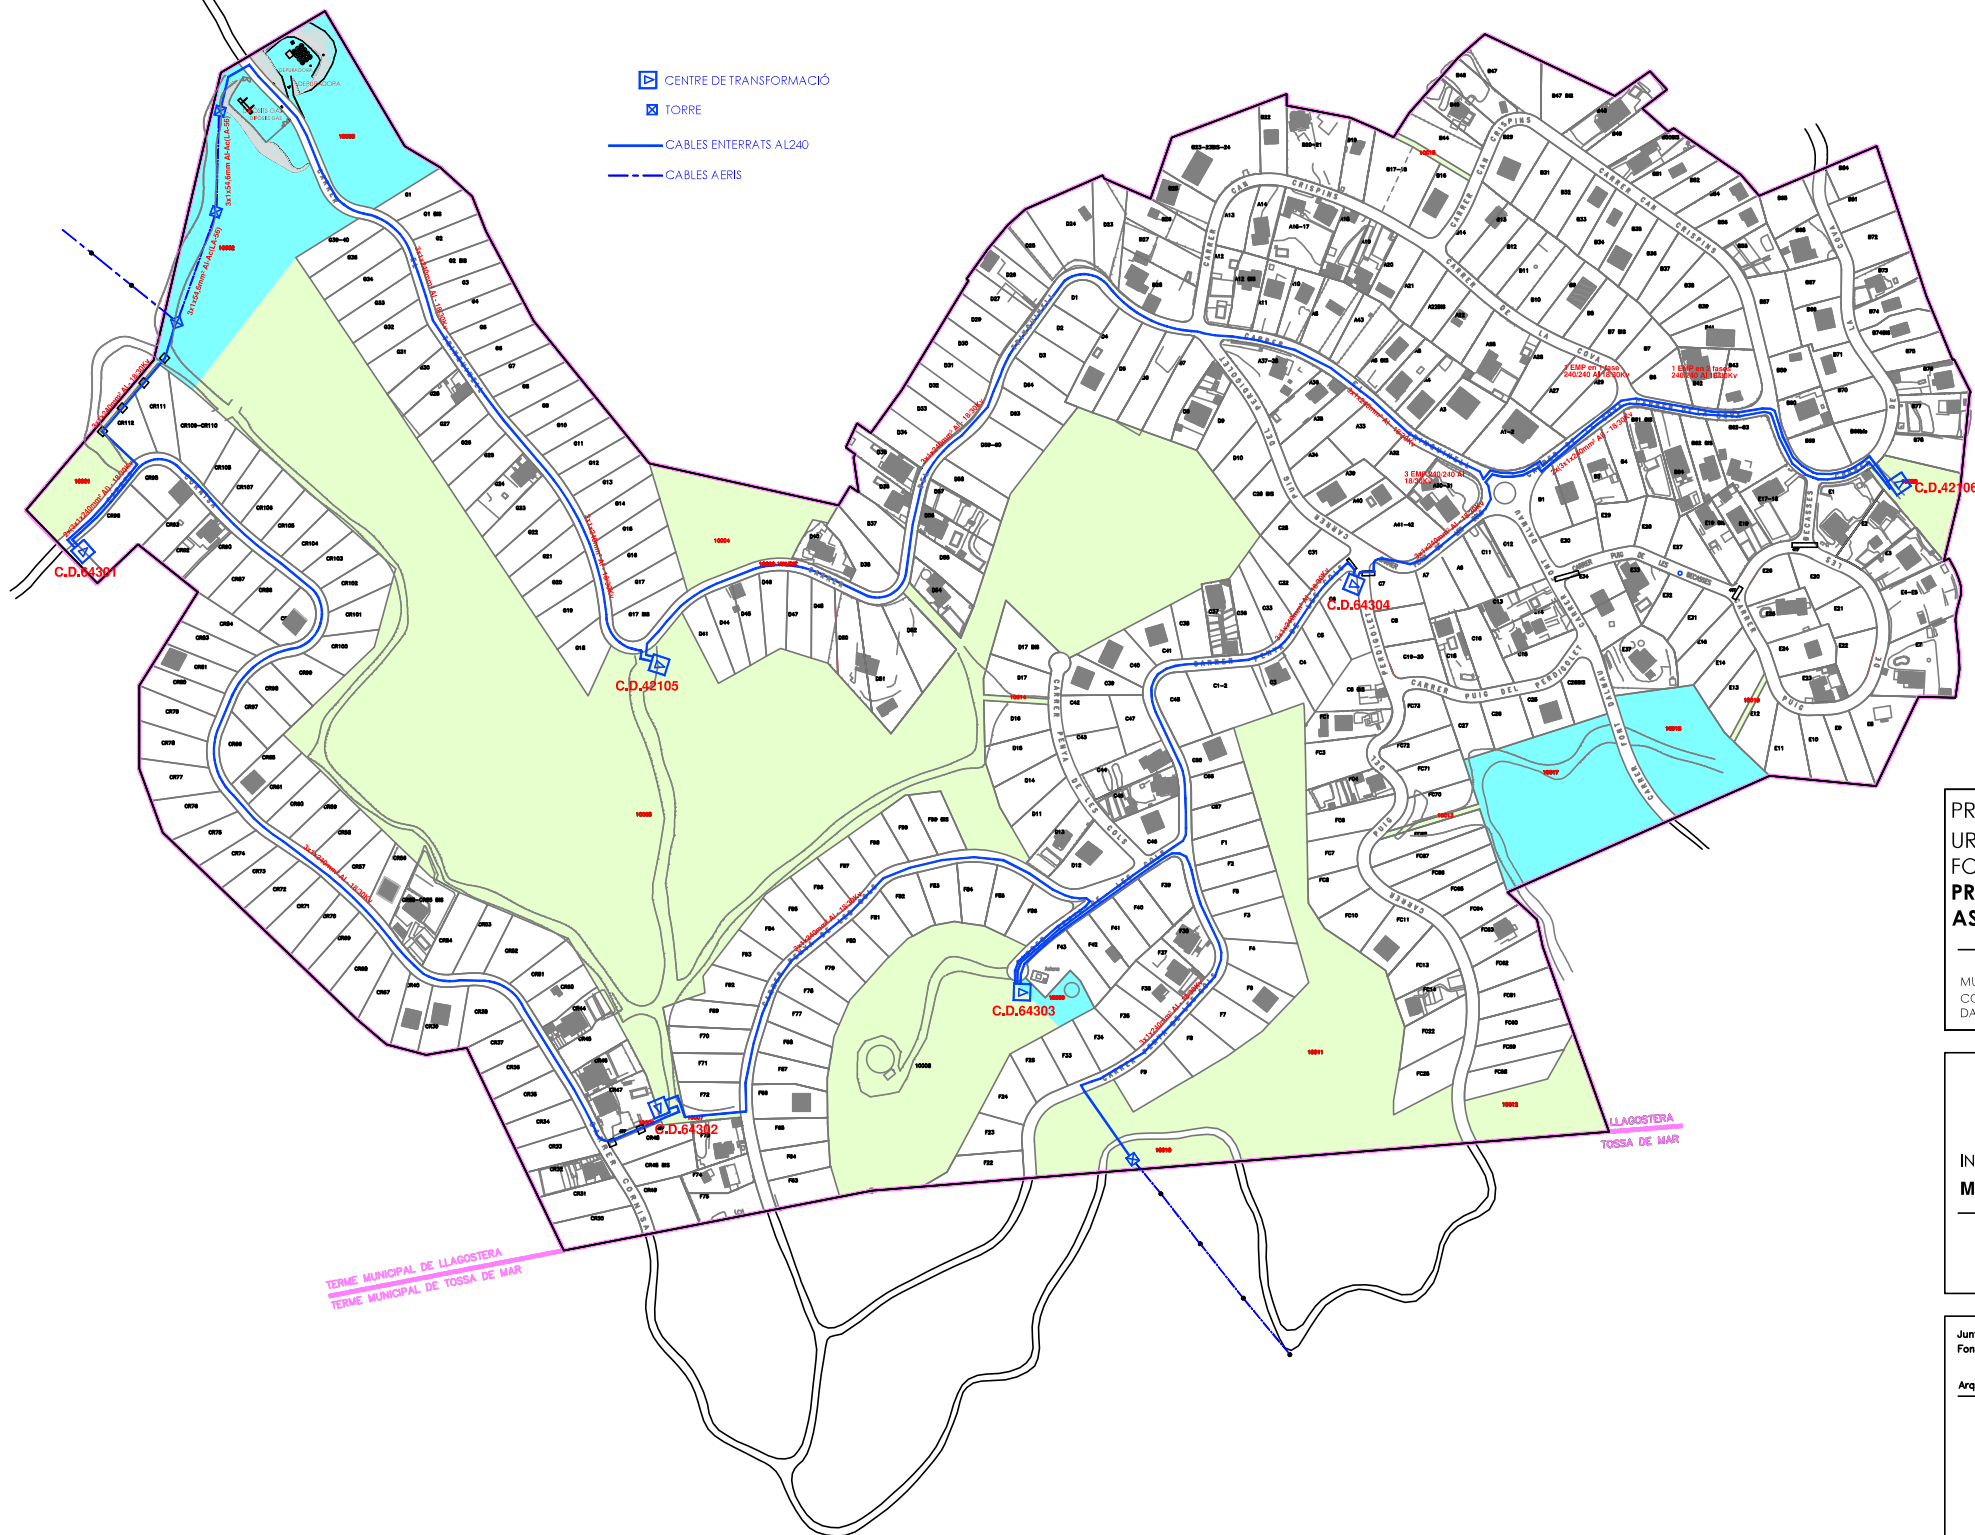

PROJECTE
URBANITZACIÓ
FONTBONA
PROJECTE MODIFICAT
AS BUILT


MUNICIPI: LLAGOSTERA
COMARCA: GIRONÈS
DATA: JULIOL 2026

INSTAL·LACIÓ DEFINITIVA
MITJA TENSIÓ

escala 1/1500

Junta de Compensació Urbanització
Fontbona

Arquitecte: Pere Oliva Adroher

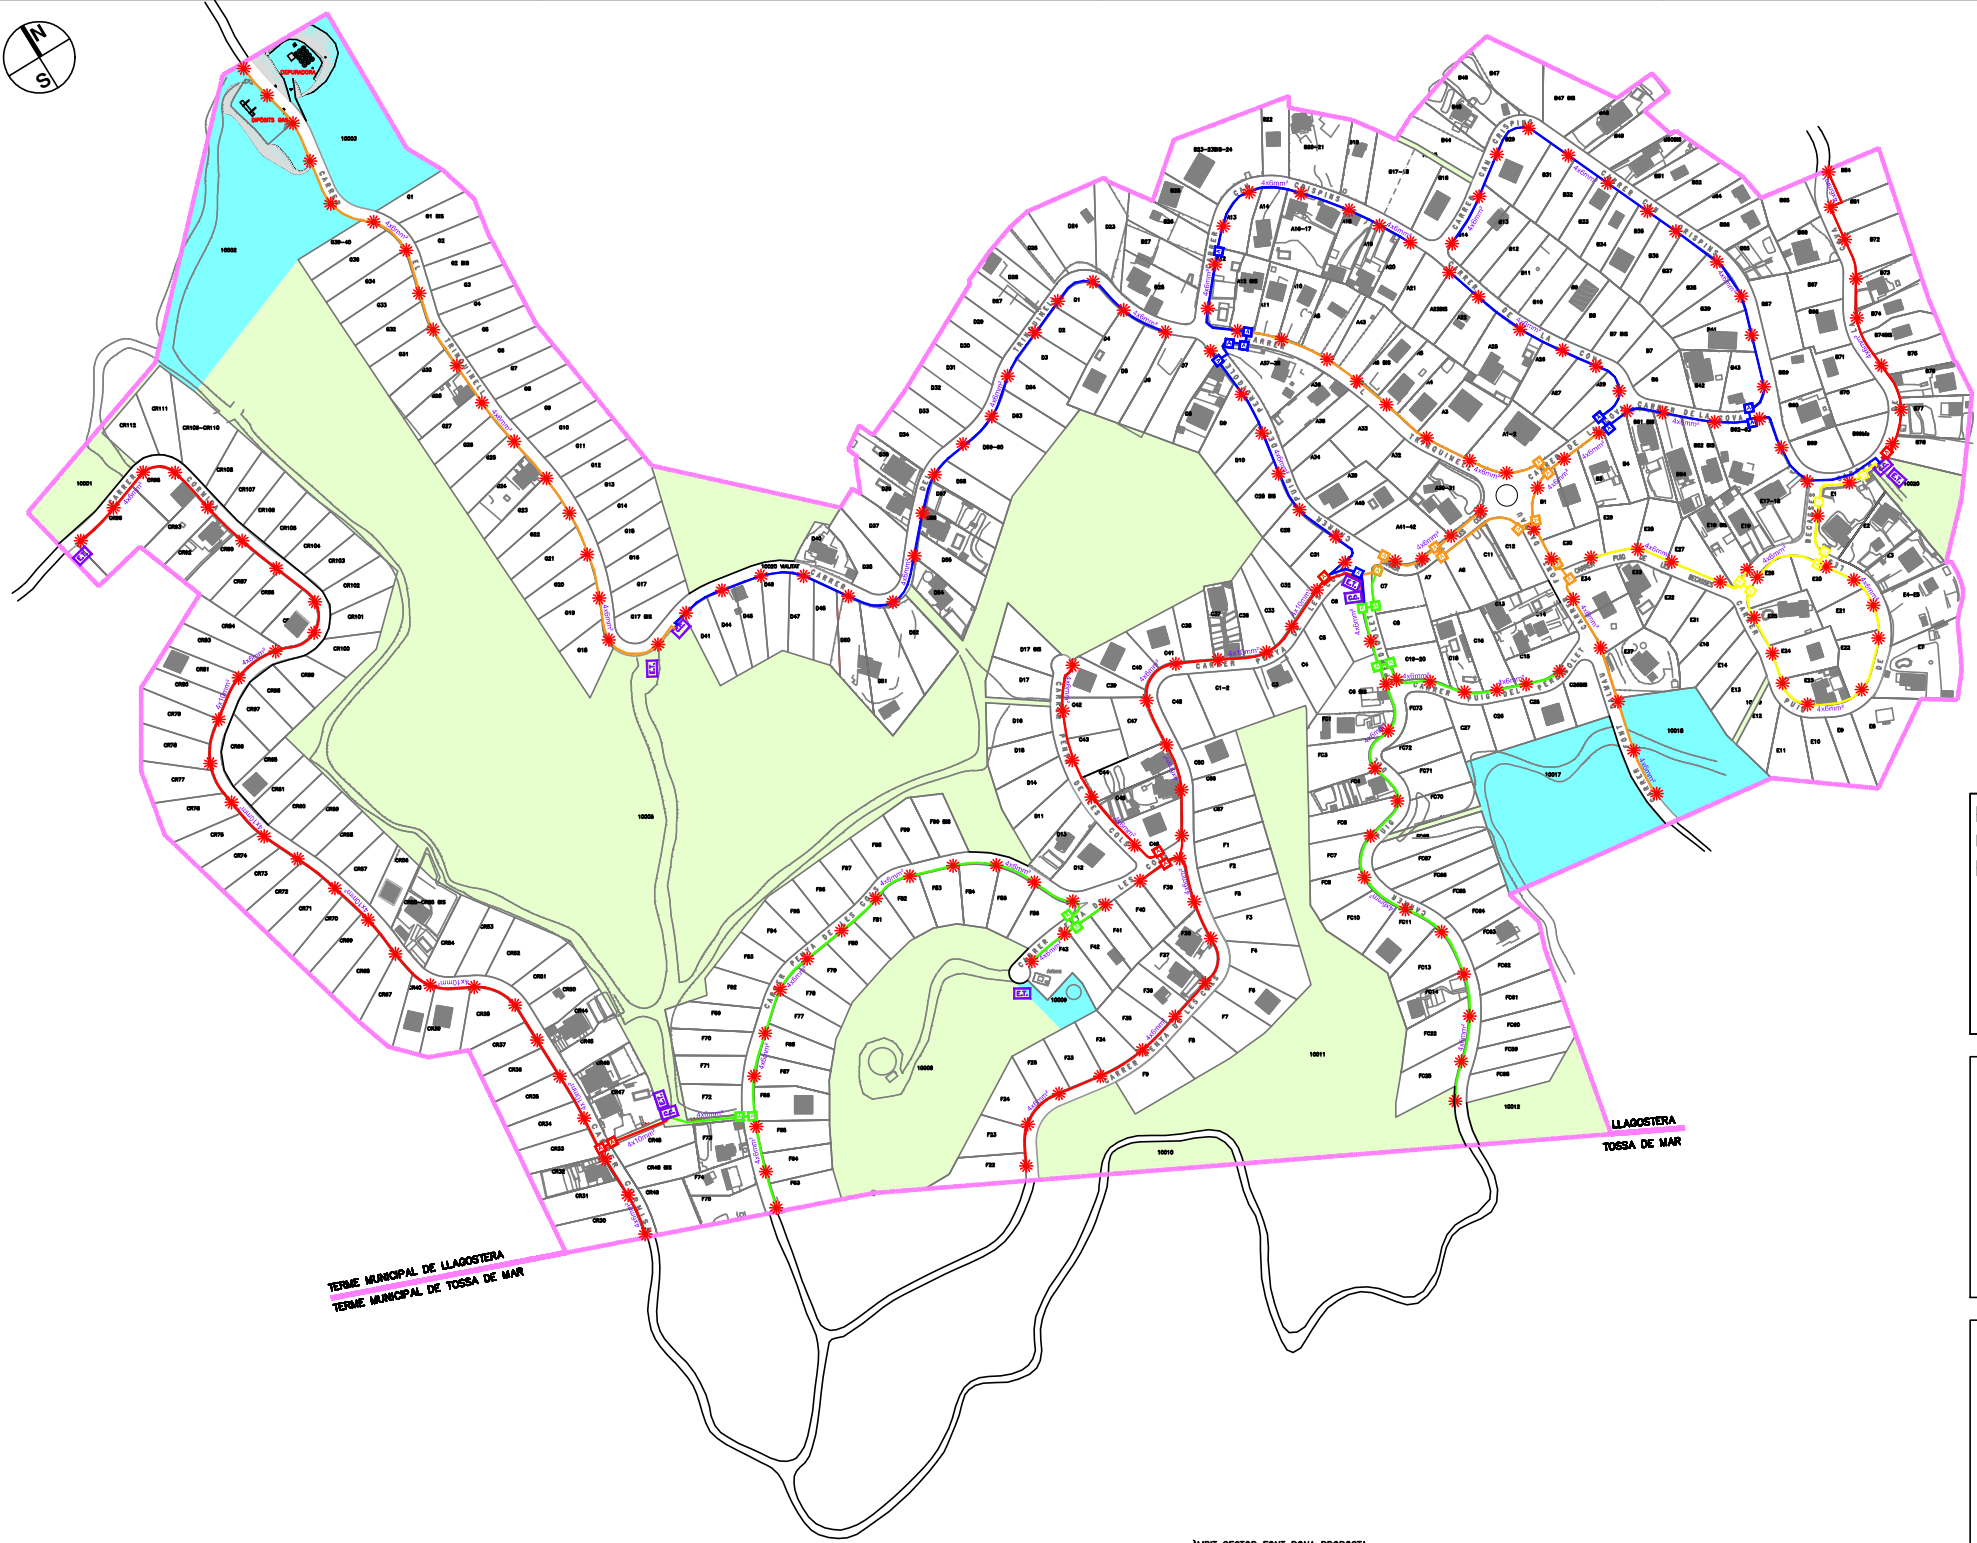

LLEGENDA	
	EMPLAÇAMENT D'IL·LUMINACIÓ
	PLAÇA
	TERME MUNICIPAL DE LLAGOSTERA
	TERME MUNICIPAL DE TOSSA DE MAR

PROJECTE URBANITZACIÓ FONTBONA
PROJECTE MODIFICAT AS BUILT

MUNICIPI: LLAGOSTERA
COMARCA: GIRONÈS
DATA: JULIOL 2026

INSTAL·LACIÓ DEFINITIVA
ENLLUMENAT PÚBLIC

escala 1/1500

Junta de Compensació Urbanització Fontbona
Arquitecte: Pere Oliva Adroher

LLEENDA

- TUBERIA SOTERRADA DE POLIETILÈ 400mm
- TUBERIA SOTERRADA DE POLIETILÈ 400mm
- TUBERIA SOTERRADA DE POLIETILÈ 400mm
- ARREJAT
- SF SOTA FORMOS VORERS

PROJECTE
URBANITZACIÓ
FONTBONA
PROJECTE MODIFICAT
AS BUILT

MUNICIPI: LLAGOSTERA
COMARCA: GIRONÈS
DATA: JULIOL 2026


INSTAL·LACIÓ DEFINITIVA
GAS

escala 1/1500

Junta de Compensació Urbanització
Fontbona

Arquitecte: Pere Oliva Adroher

- Stop
- Rotonda
- Prohibició girar dret
- Prohibició girar esquerra
- Prohibició de pas
- Cedir el pas
- Camer sense sortida
- Senyal velocitat
- Pas de vianants
- Bandes reduïdes
- Prohibit aparcar

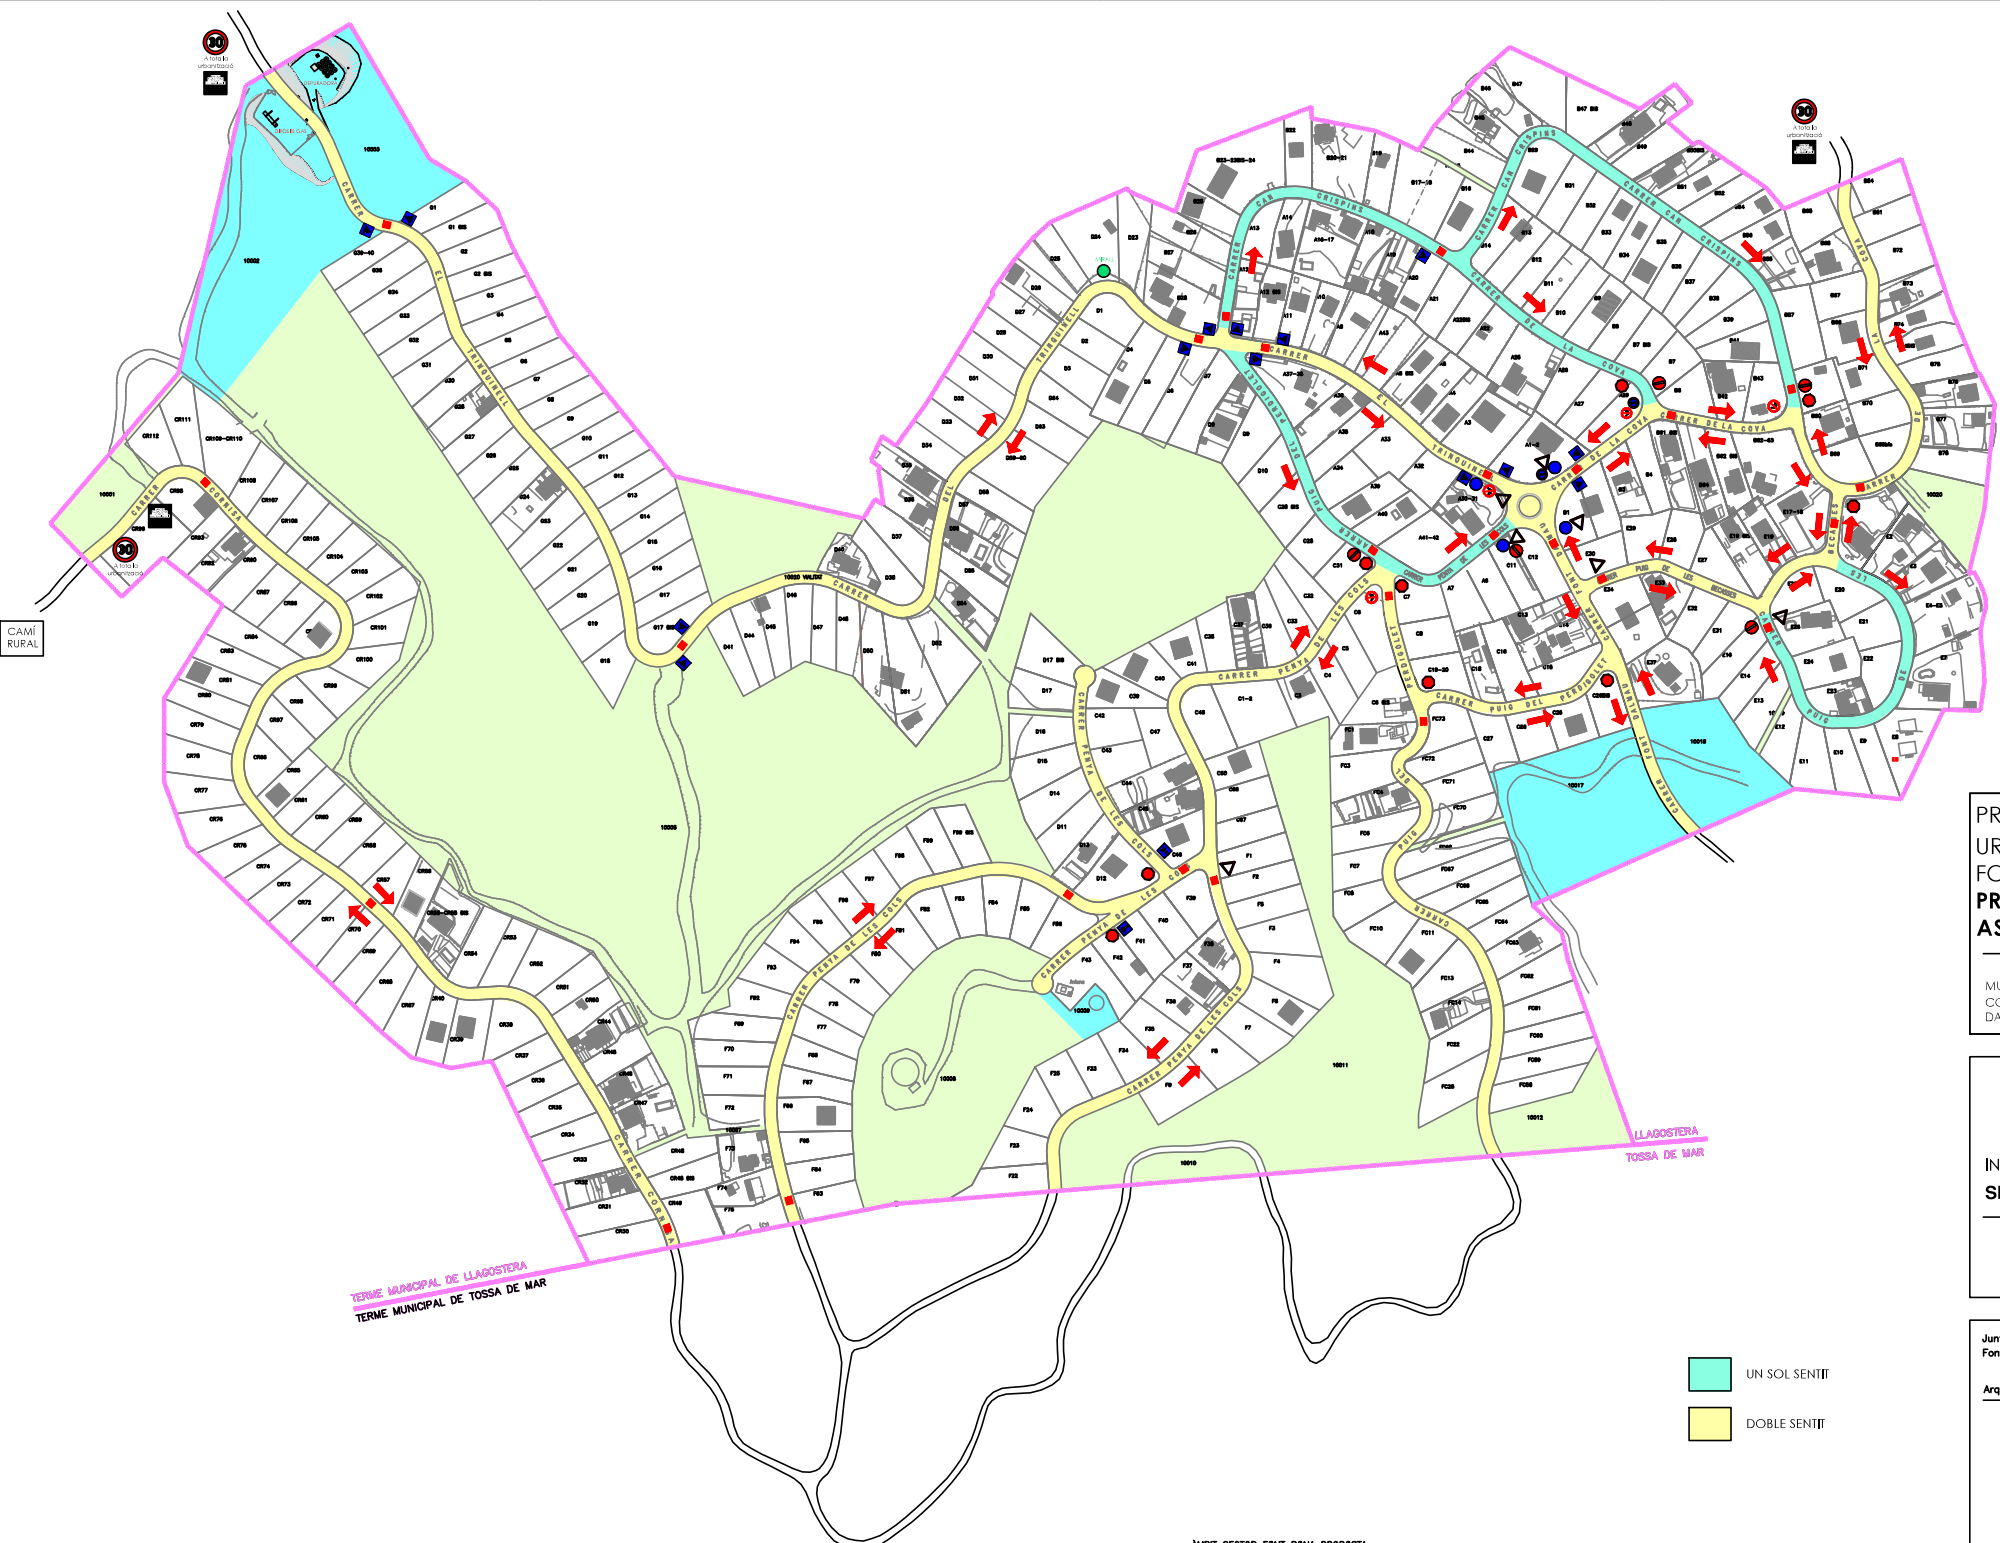

PROJECTE URBANITZACIÓ FONTBONA PROJECTE MODIFICAT AS BUILT

MUNICIPI: LLAGOSTERA
COMARCA: GIRONÈS
DATA: JULIOL 2026

INSTAL·LACIÓ DEFINITIVA SENYALITZACIÓ VIALS

escala 1/1500

Junta de Compensació Urbanització Fontbona

Arquitecte: Pere Oliva Adroher

UN SOL SENTIT
DOBLE SENTIT



- FINCA SERVENT
- FINCA DOMINANT
- FINCA DOMINANT + SERVENT
- AIGÜES PLUVIALS
- AIGÜES RESIDUALS
- GAS
- MITJA TENSIO
- XARXA AIGUA
- CT CENTRE DE TRANSFORMACIÓ

PROJECTE
URBANITZACIÓ
FONTBONA
PROJECTE MODIFICAT
AS BUILT

MUNICIPI: LLAGOSTERA
COMARCA: GIRONÈS
DATA: JULIOL 2026


INSTAL·LACIÓ DEFINITIVA
SERVITUDS

escala 1/1500

Junta de Compensació Urbanització
Fontbona

Arquitecte: Pere Oliva Adroher

TERME MUNICIPAL DE LLAGOSTERA
TERME MUNICIPAL DE TOSA DE MAR

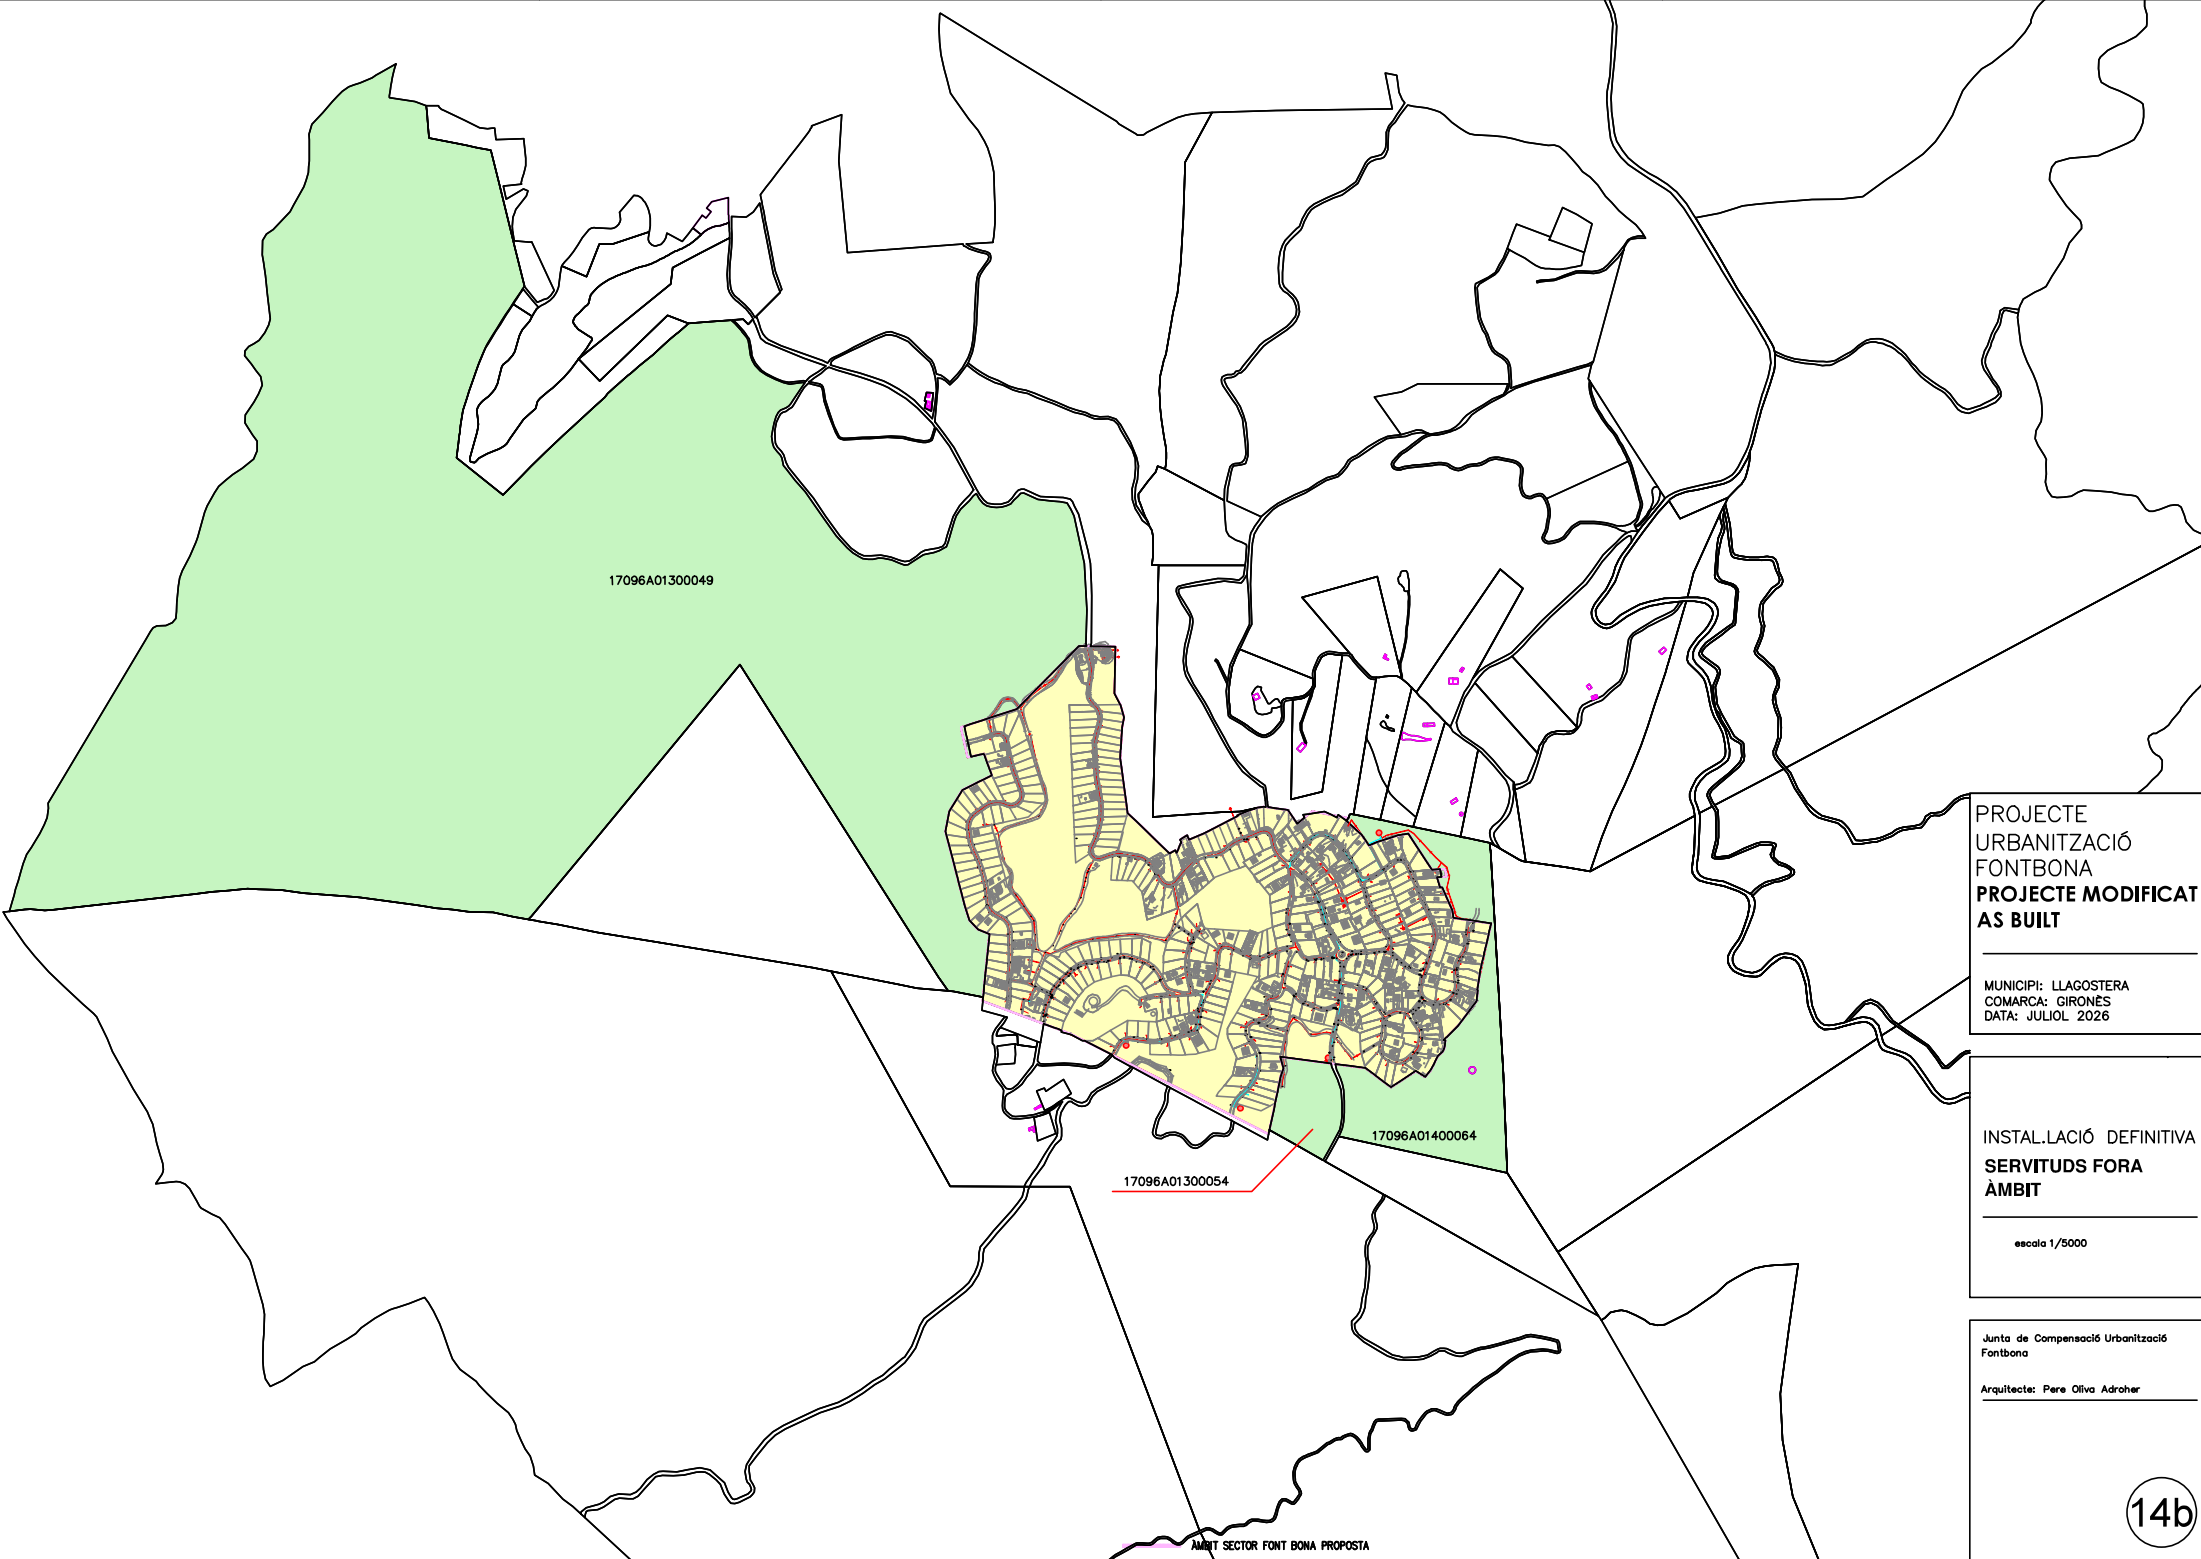

PROJECTE
URBANITZACIÓ
FONTBONA
**PROJECTE MODIFICAT
AS BUILT**


MUNICIPI: LLAGOSTERA
COMARCA: GIRONÈS
DATA: JULIOL 2026

INSTAL·LACIÓ DEFINITIVA
**SERVITUDS FORA
ÀMBIT**

escala 1/5000

Junta de Compensació Urbanització
Fontbona

Arquitecte: Pere Oliva Adroher

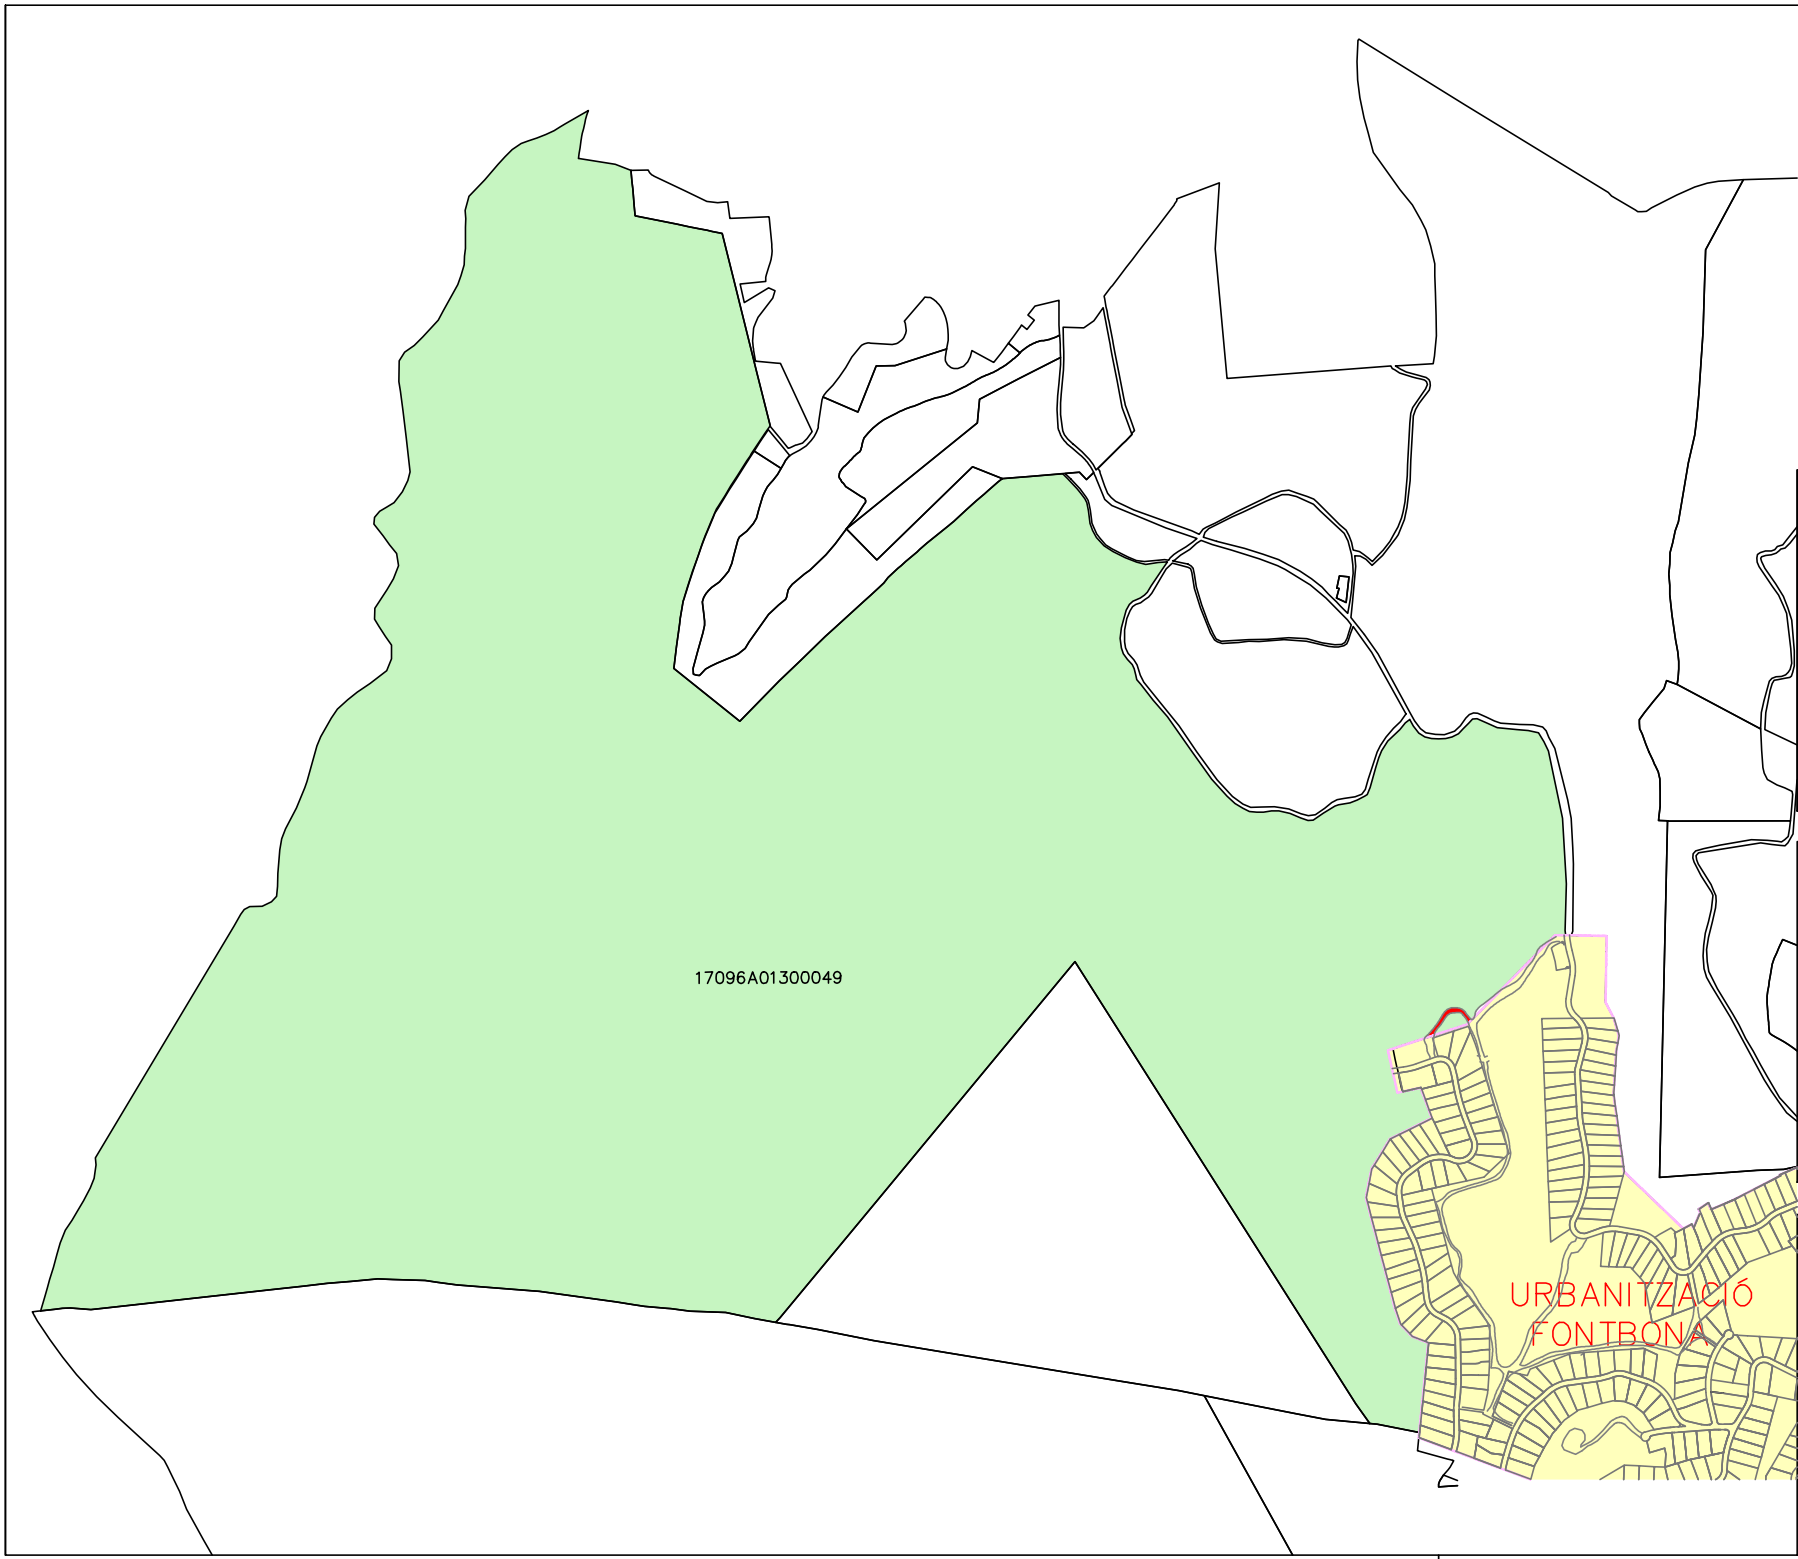

PROJECTE
URBANITZACIÓ
FONTBONA
**PROJECTE MODIFICAT
AS BUILT**

MUNICIPI: LLAGOSTERA
COMARCA: GIRONÈS
DATA: JULIOL 2026

INSTAL·LACIÓ DEFINITIVA
**SERVITUDS INDIVIDUALS
FORA ÀMBIT**

escala 1/5000

Junta de Compensació Urbanització
Fontbona

Arquitecte: Pere Oliva Adroher

PROJECTE
URBANITZACIÓ
FONTBONA
**PROJECTE MODIFICAT
AS BUILT**

MUNICIPI: LLAGOSTERA
COMARCA: GIRONÈS
DATA: JULIOL 2026

INSTAL·LACIÓ DEFINITIVA
**SERVITUDS INDIVIDUALS
FORA ÀMBIT**

escala 1/5000

Junta de Compensació Urbanització
Fontbona

Arquitecte: Pere Oliva Adroher

17096A01400064

URBANITZACIÓ
FONTBONA

14.2

PROJECTE
URBANITZACIÓ
FONTBONA
**PROJECTE MODIFICAT
AS BUILT**

MUNICIPI: LLAGOSTERA
COMARCA: GIRONÈS
DATA: JULIOL 2026

INSTAL·LACIÓ DEFINITIVA
**SERVITUDS INDIVIDUALS
FORA ÀMBIT**

escala 1/5000


Junta de Compensació Urbanització
Fontbona

Arquitecte: Pere Oliva Adroher

URBANITZACIÓ
FONTBONA

17096A01300054

14.3

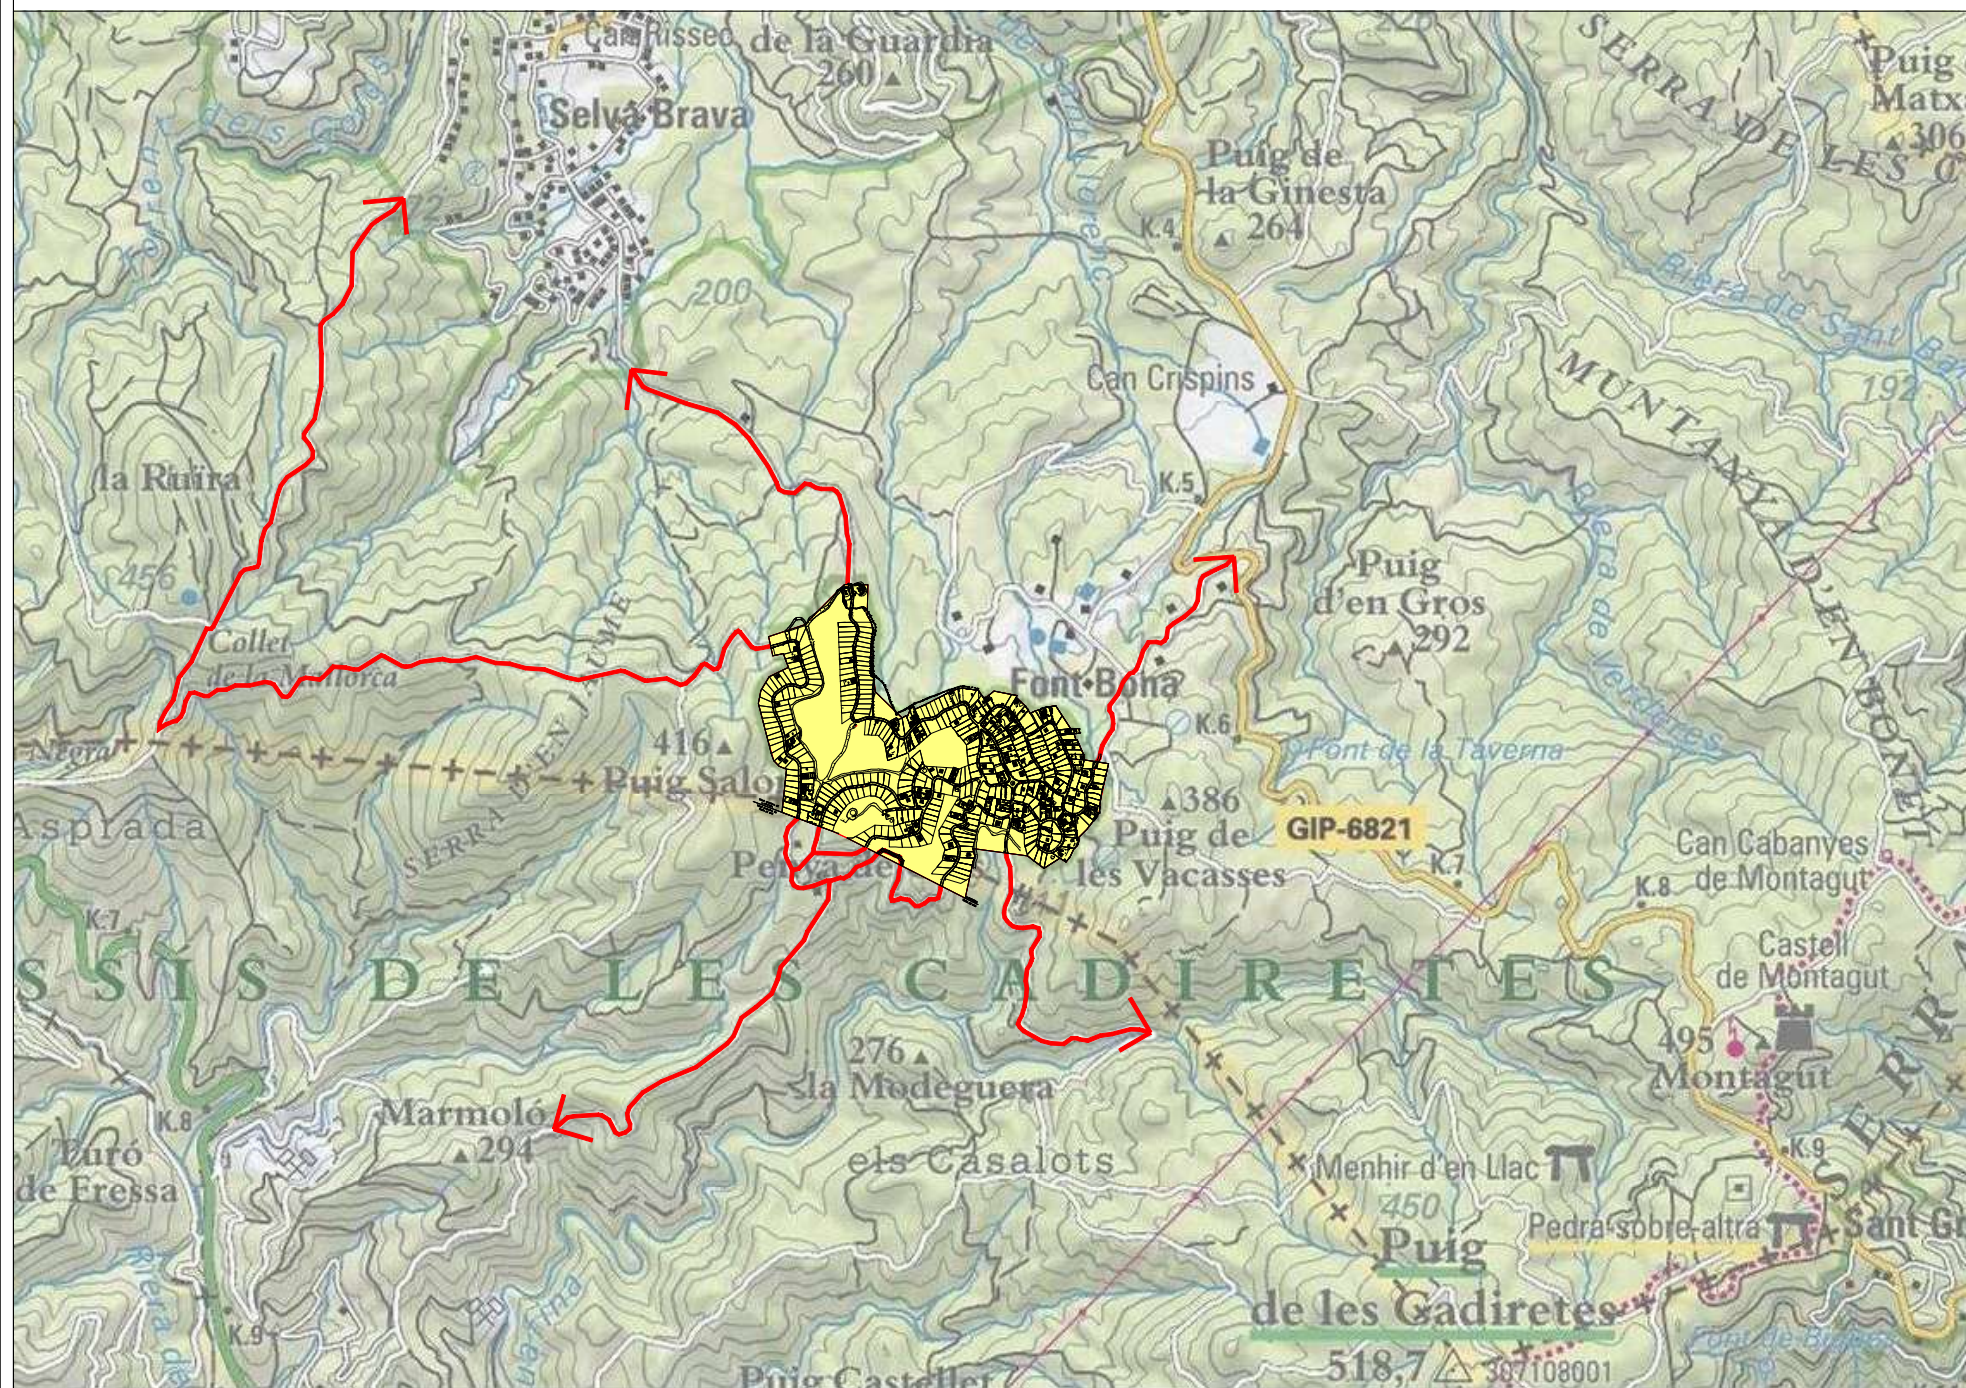

PROJECTE
URBANITZACIÓ
FONTBONA
**PROJECTE MODIFICAT
AS BUILT**


MUNICIPI: LLAGOSTERA
COMARCA: GIRONÈS
DATA: JULIOL 2026

INSTALLACIÓ DEFINITIVA
**SORTIDES
D'EMERGÈNCIA**

escala 1/1500


Junta de Compensació Urbanització
Fontbona

Arquitecte: Pere Oliva Adroher

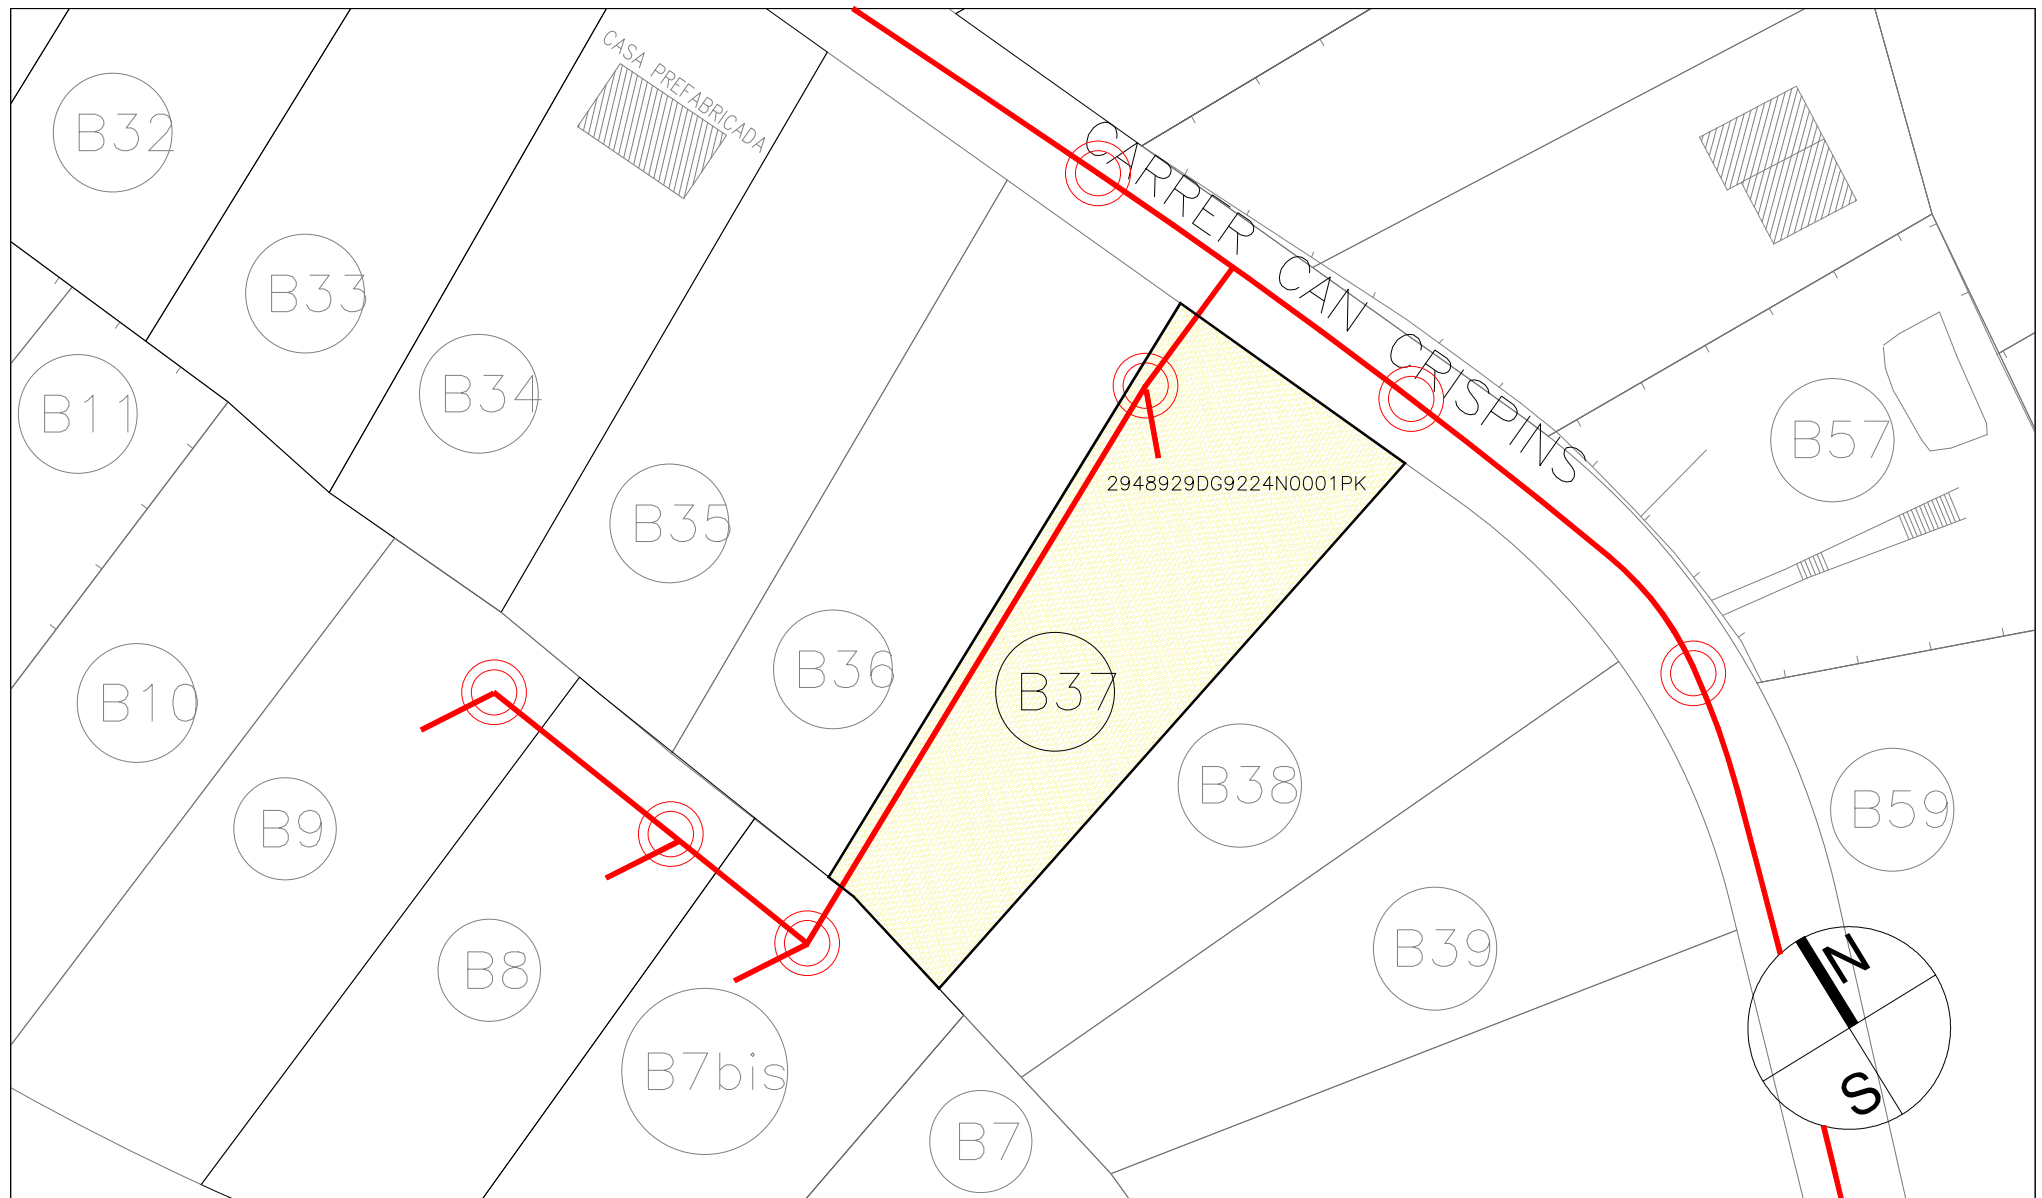


PROJECTE URBANITZACIÓ FONTBONA
PROJECTE MODIFICAT AS BUILT
Municipi Llagostera
Escala 1/500

Servitud parcel.la individual
JULIOL 2026
14.4

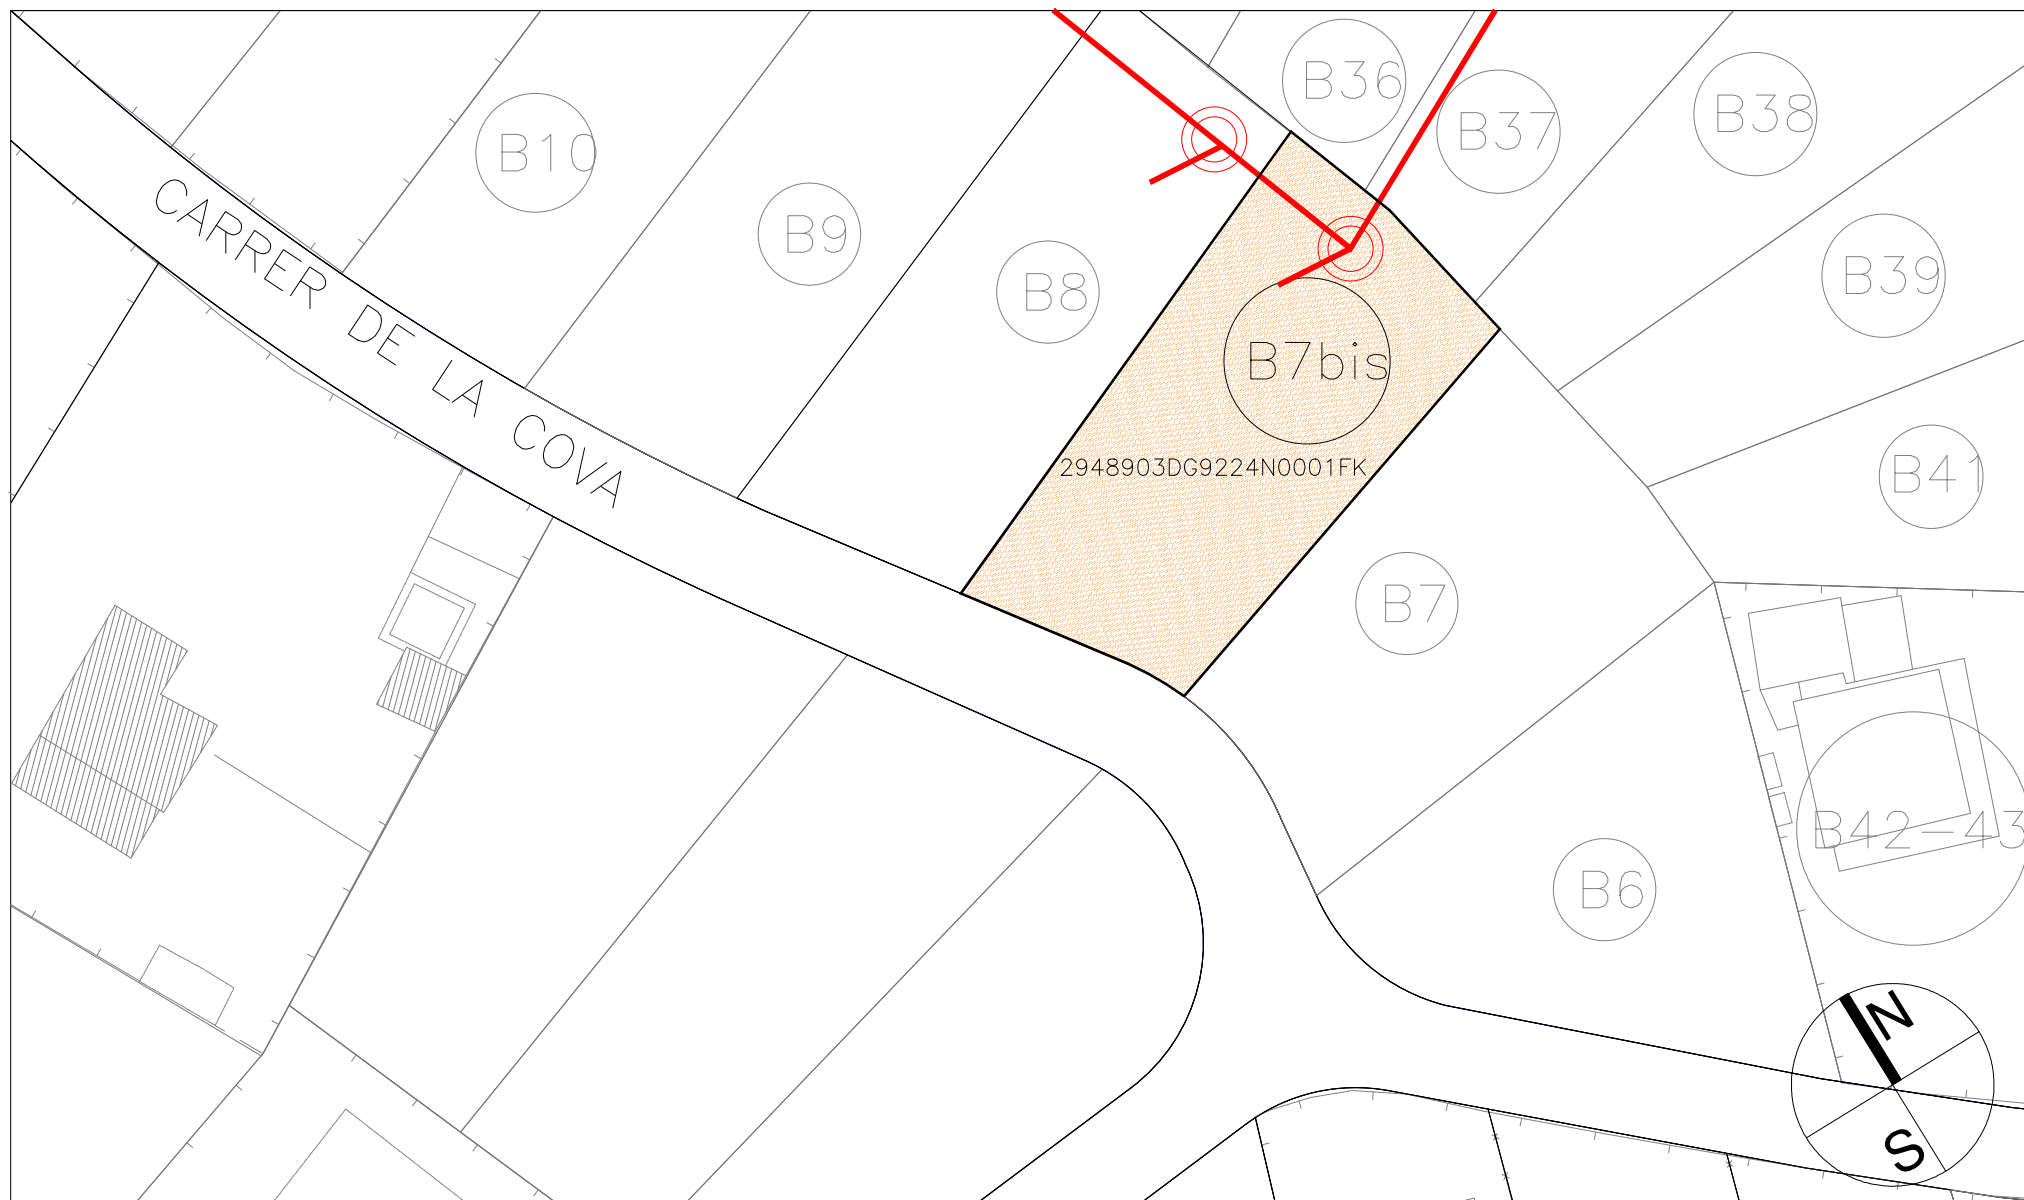


PROJECTE URBANITZACIÓ FONTBONA
PROJECTE MODIFICAT AS BUILT
Municipi Llagostera
Escala 1/500

Servitud parcel.la individual
JULIOL 2026
14.5

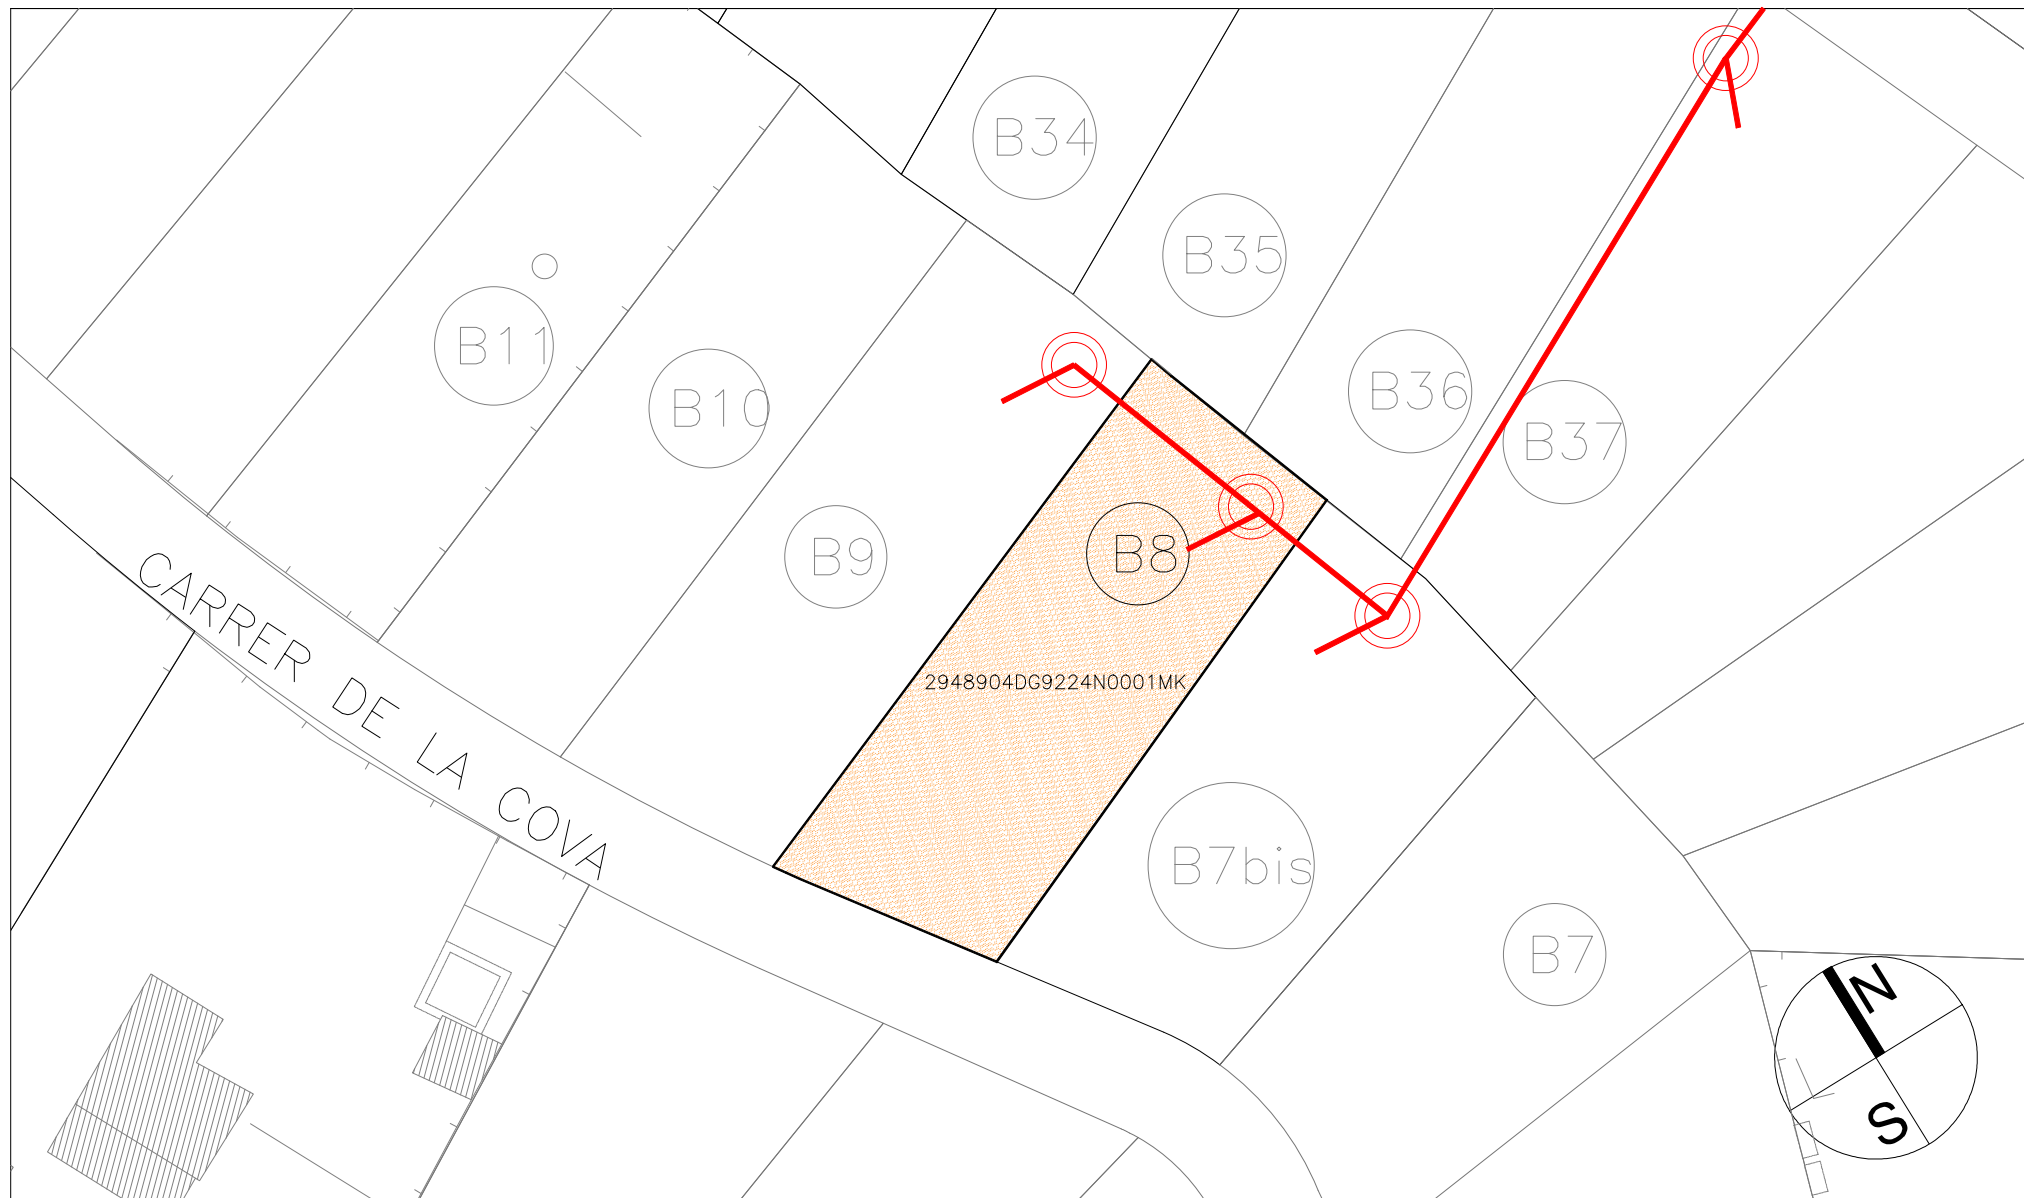


PROJECTE URBANITZACIÓ FONTBONA
PROJECTE MODIFICAT AS BUILT
Municipi Llagostera
Escala 1/500

Servitud parcel.la individual
JULIOL 2026
14.6

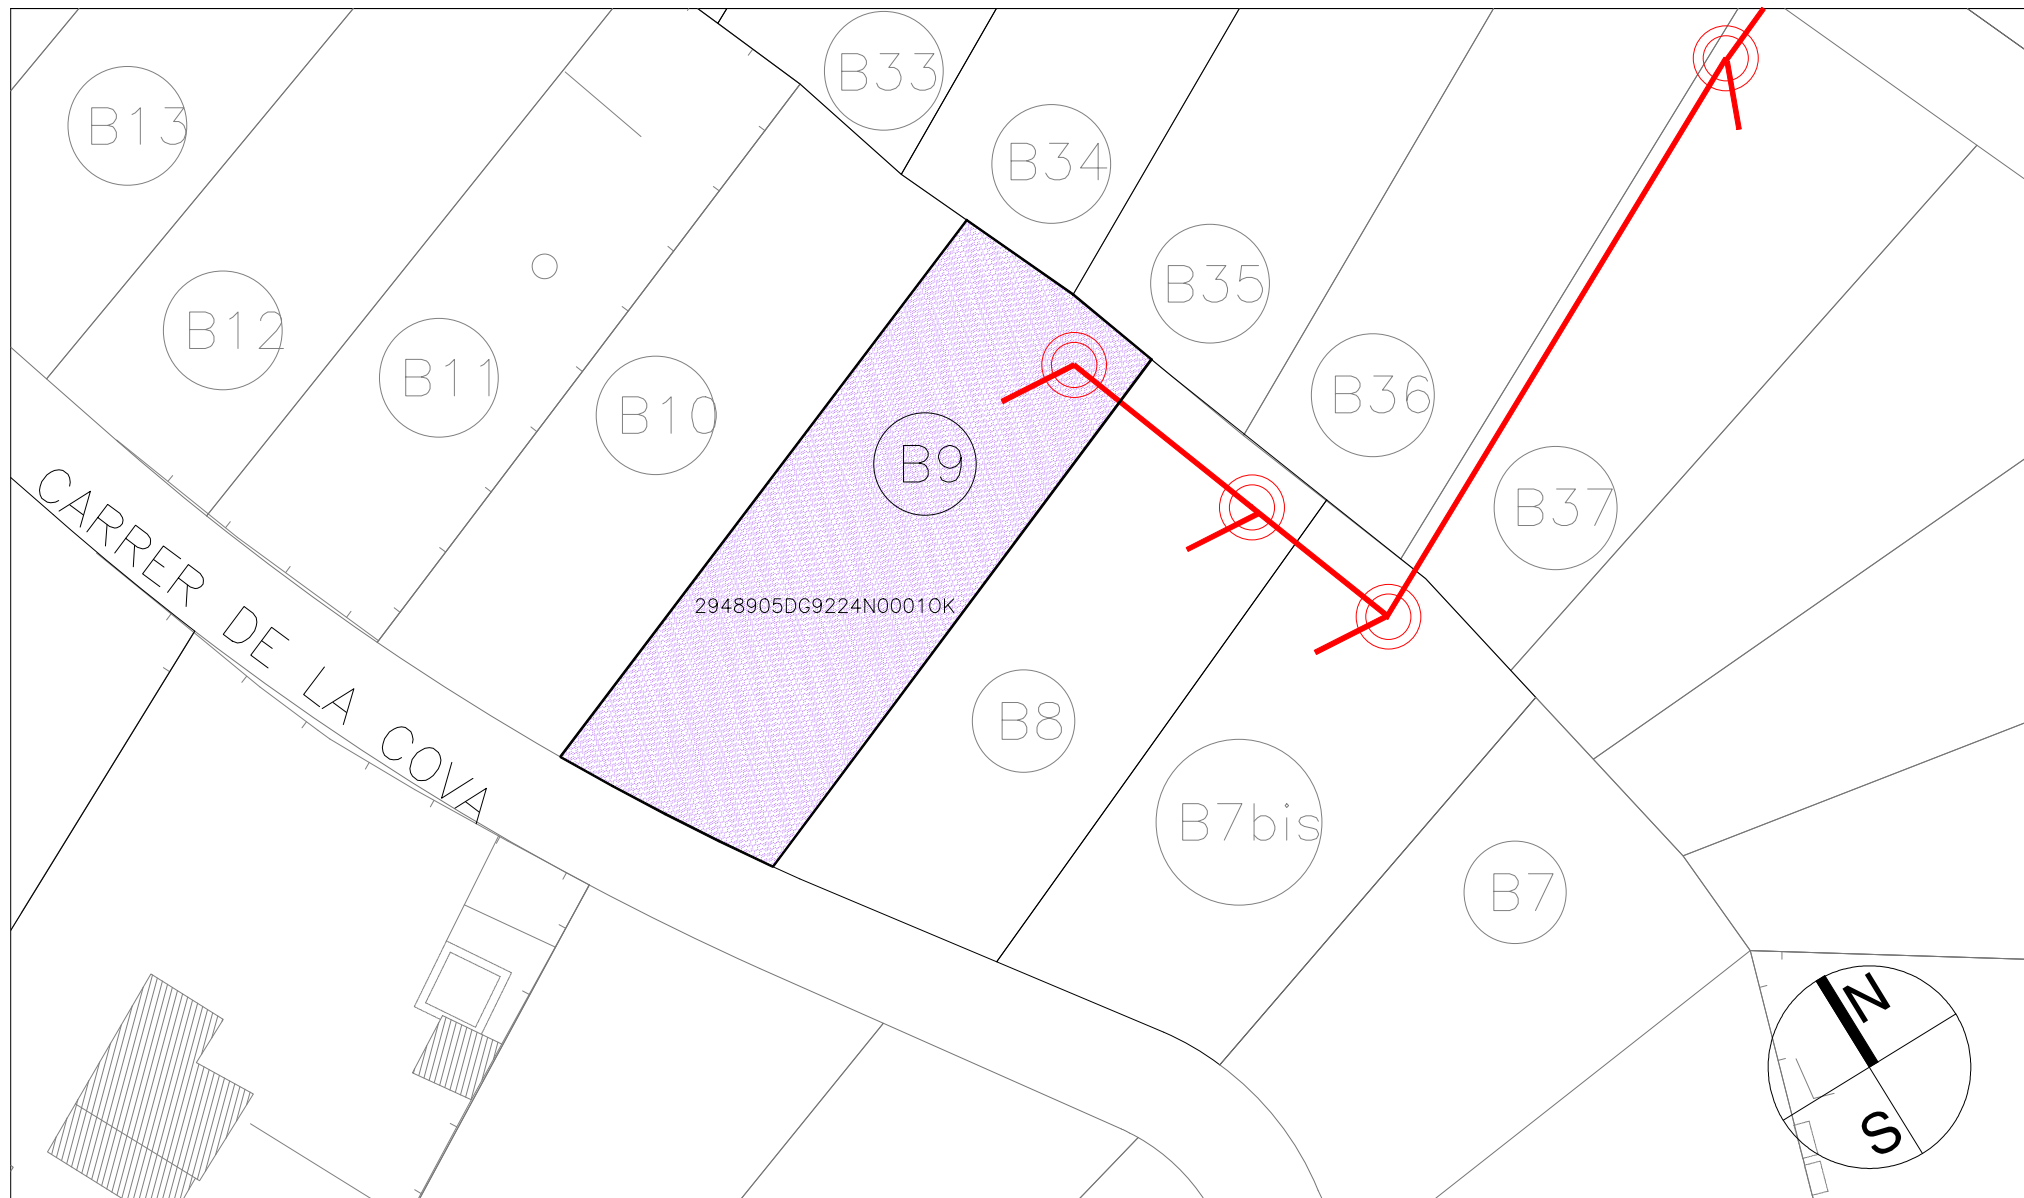


PROJECTE URBANITZACIÓ FONTBONA
PROJECTE MODIFICAT AS BUILT
Municipi Llagostera
Escala 1/500

Servitud parcel.la individual
JULIOL 2026
14.7

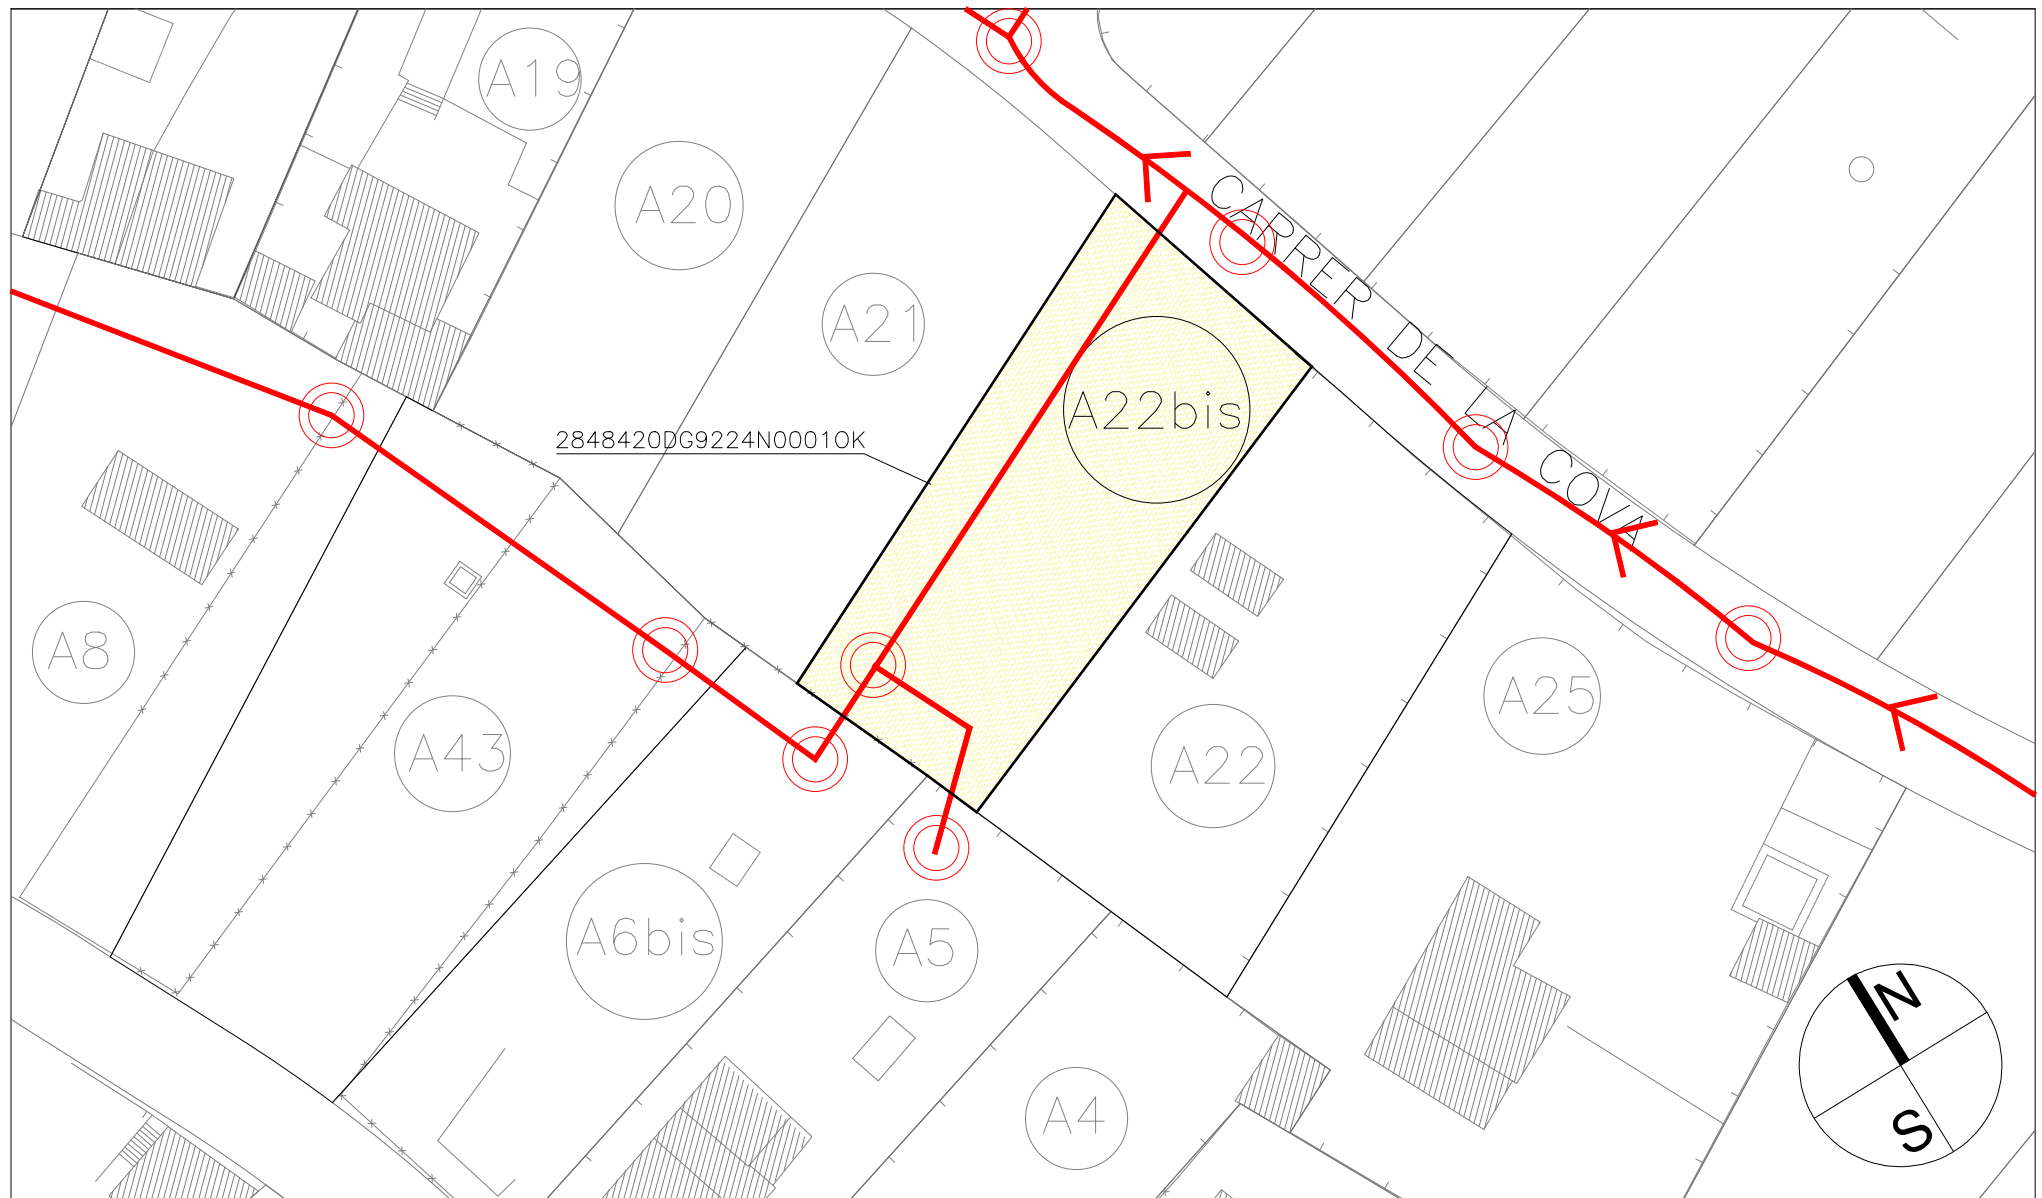


PROJECTE URBANITZACIÓ FONTBONA
 PROJECTE MODIFICAT AS BUILT
 Municipi Llagostera
 Escala 1/500

Servitud parcel.la individual
 JULIOL 2026
 14.8

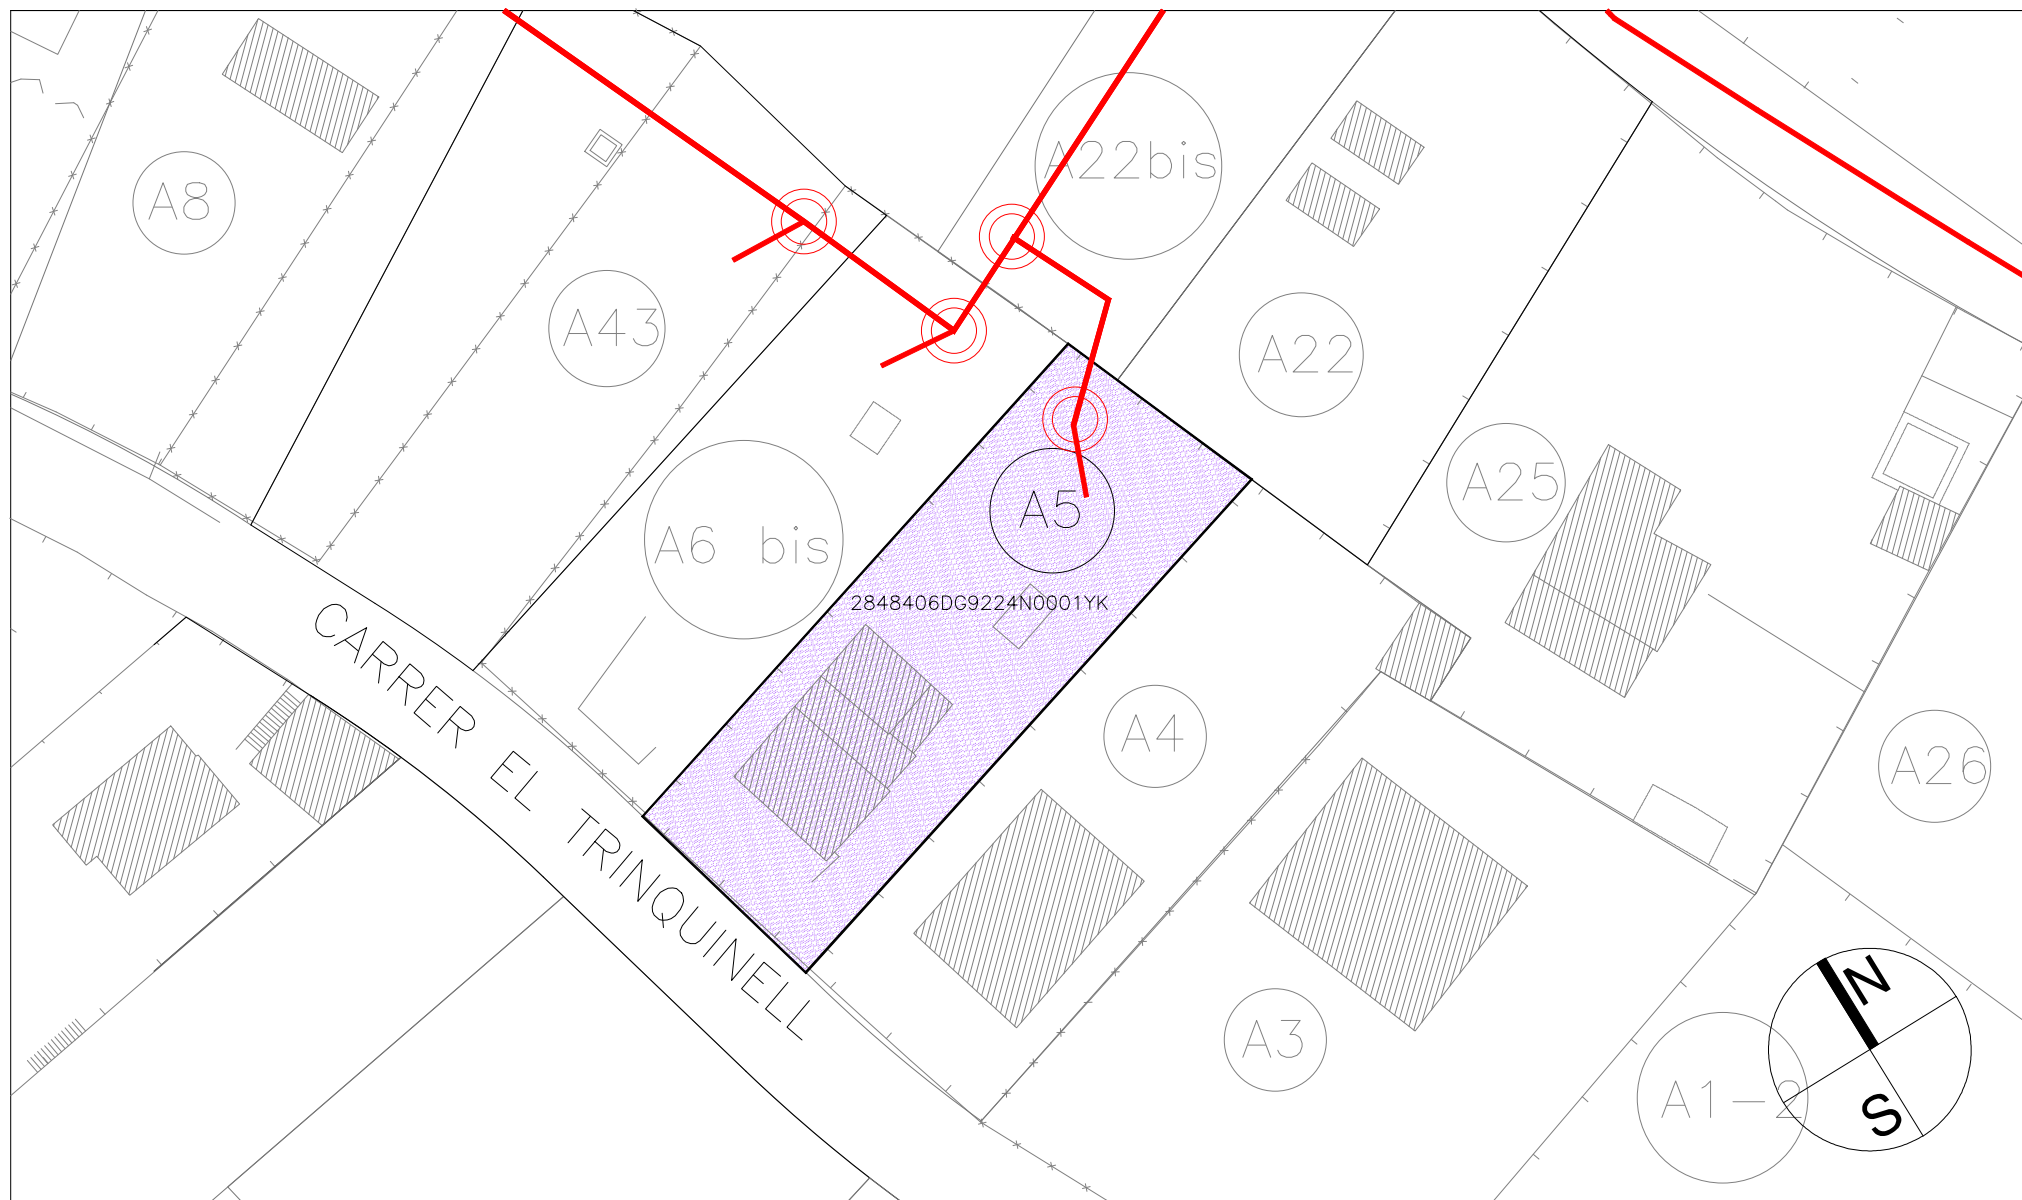


PROJECTE URBANITZACIÓ FONTBONA
PROJECTE MODIFICAT AS BUILT
Municipi Llagostera
Escala 1/500

Servitud parcel.la individual
JULIOL 2026
14.9

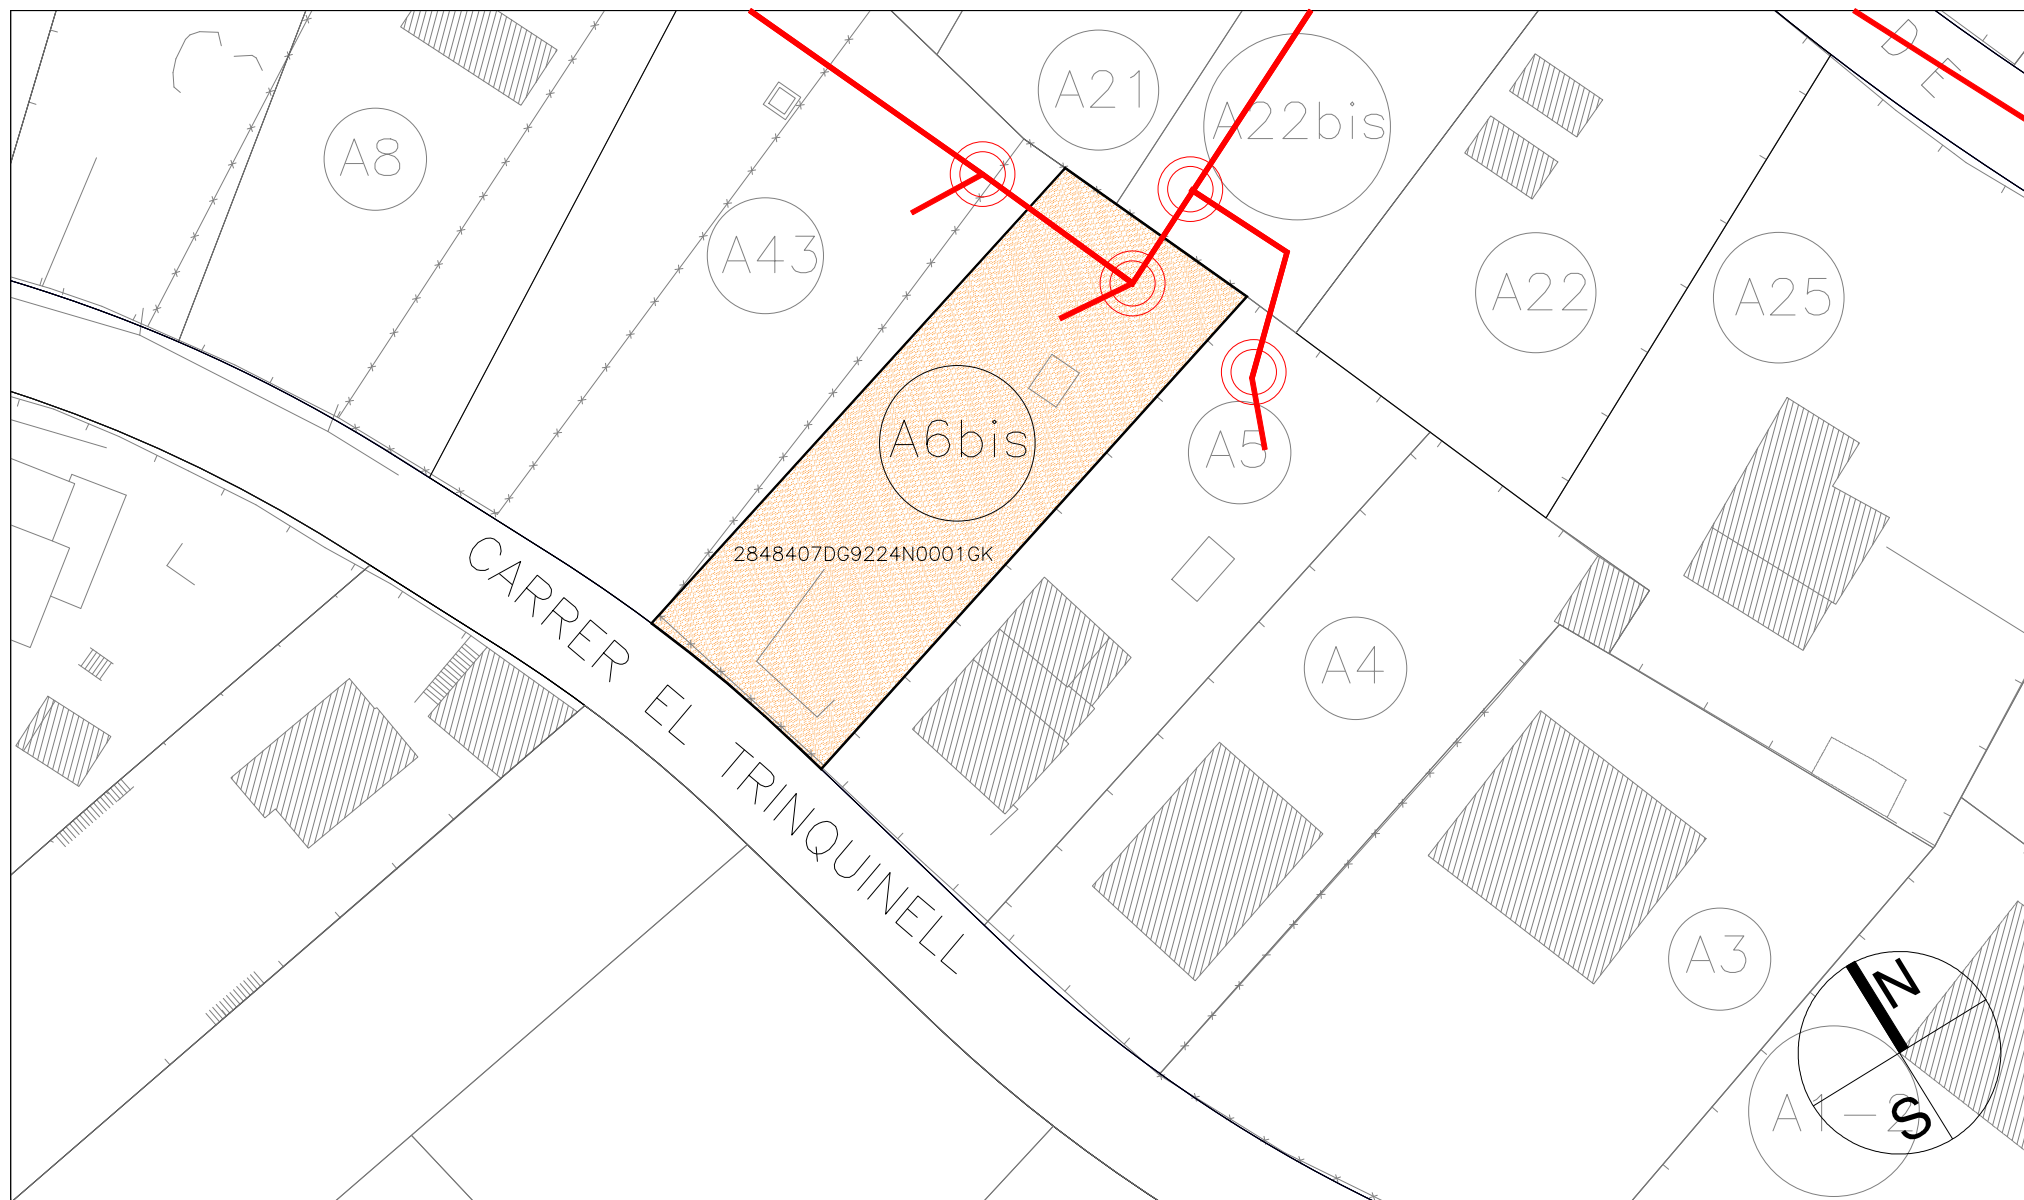


PROJECTE URBANITZACIÓ FONTBONA
PROJECTE MODIFICAT AS BUILT
Municipi Llagostera
Escala 1/500

Servitud parcel.la individual
JULIOL 2026
14.10

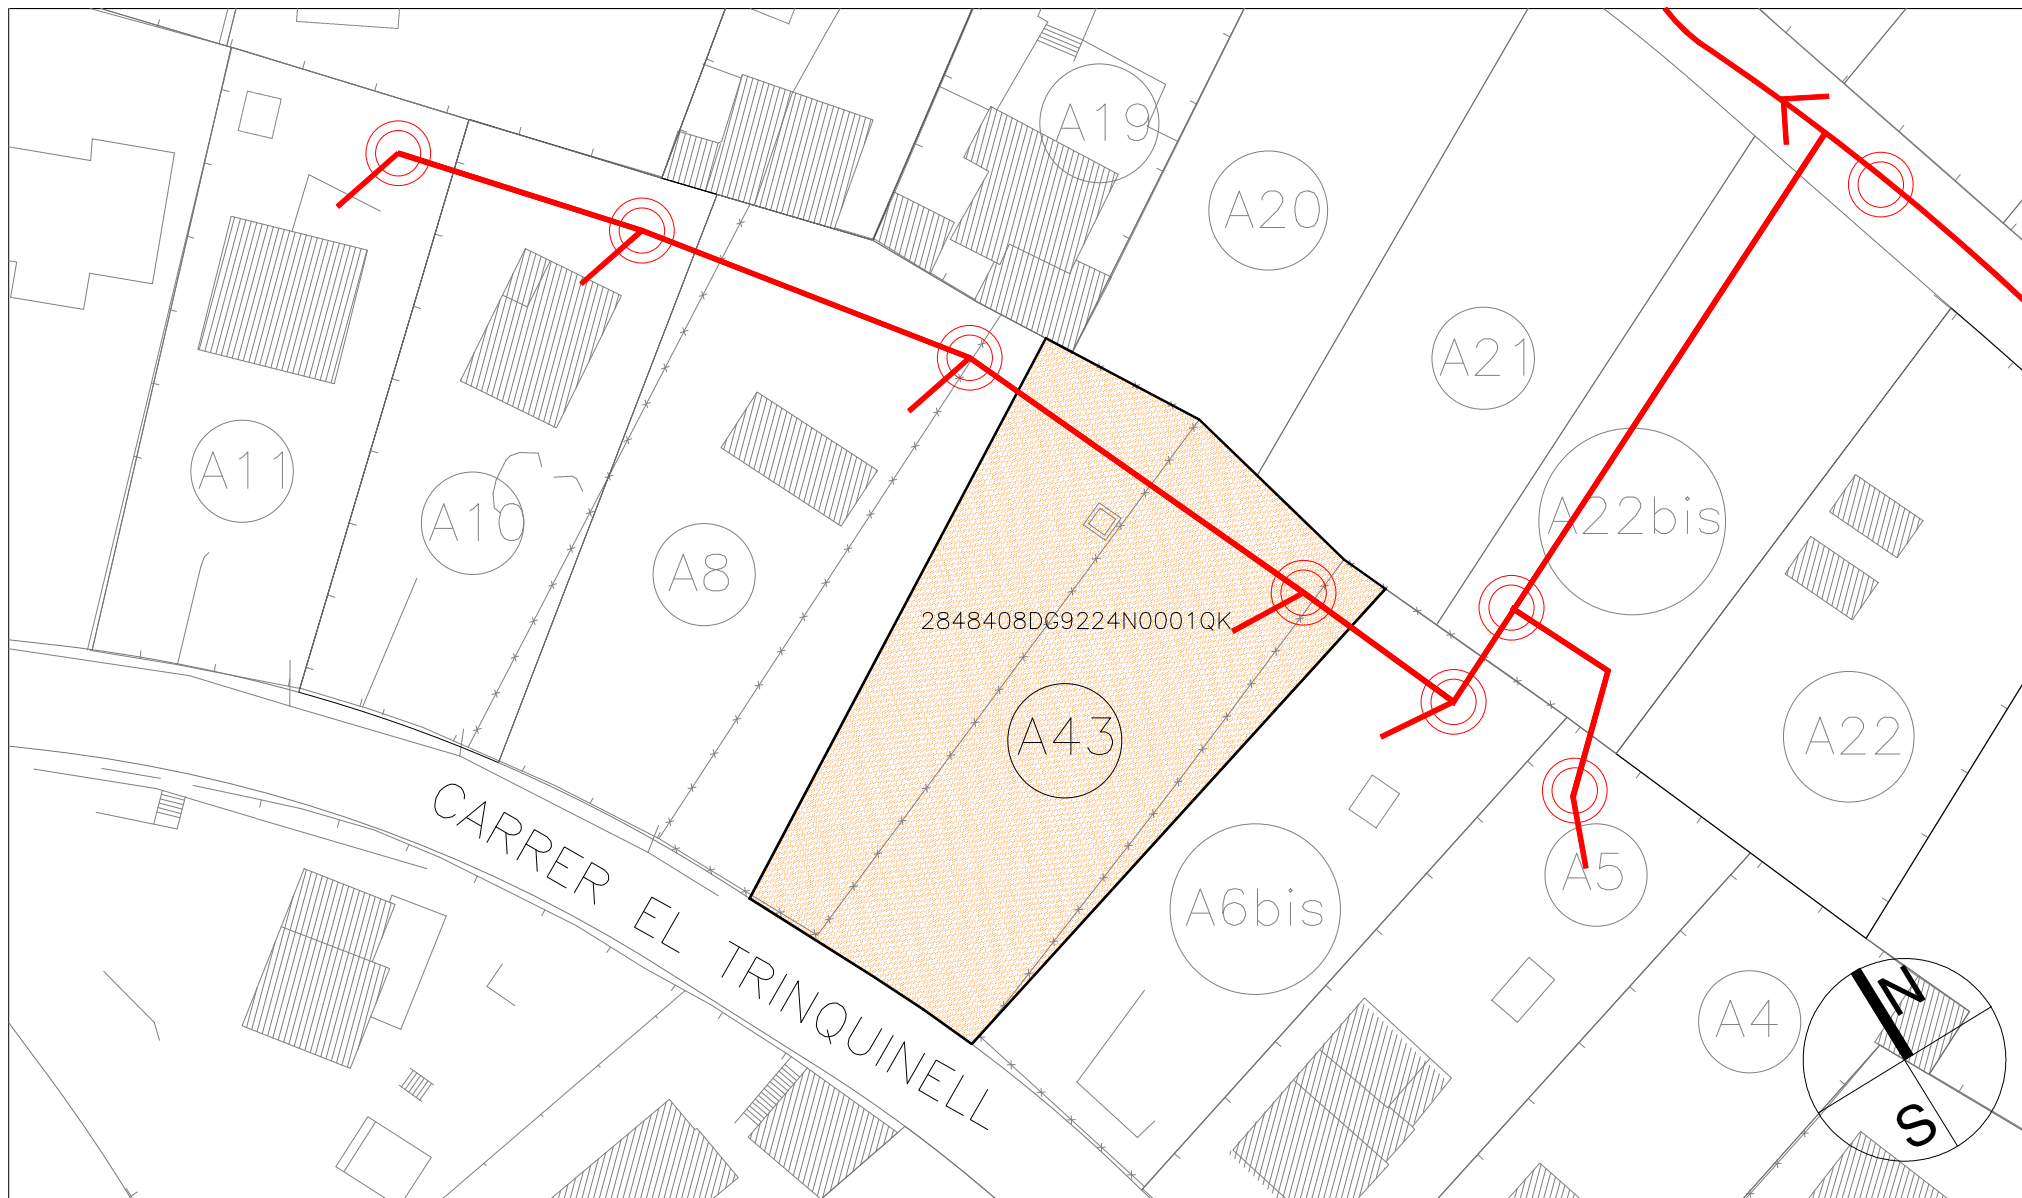


PROJECTE URBANITZACIÓ FONTBONA
PROJECTE MODIFICAT AS BUILT
Municipi Llagostera
Escala 1/500

Servitud parcel.la individual
JULIOL 2026
14.11

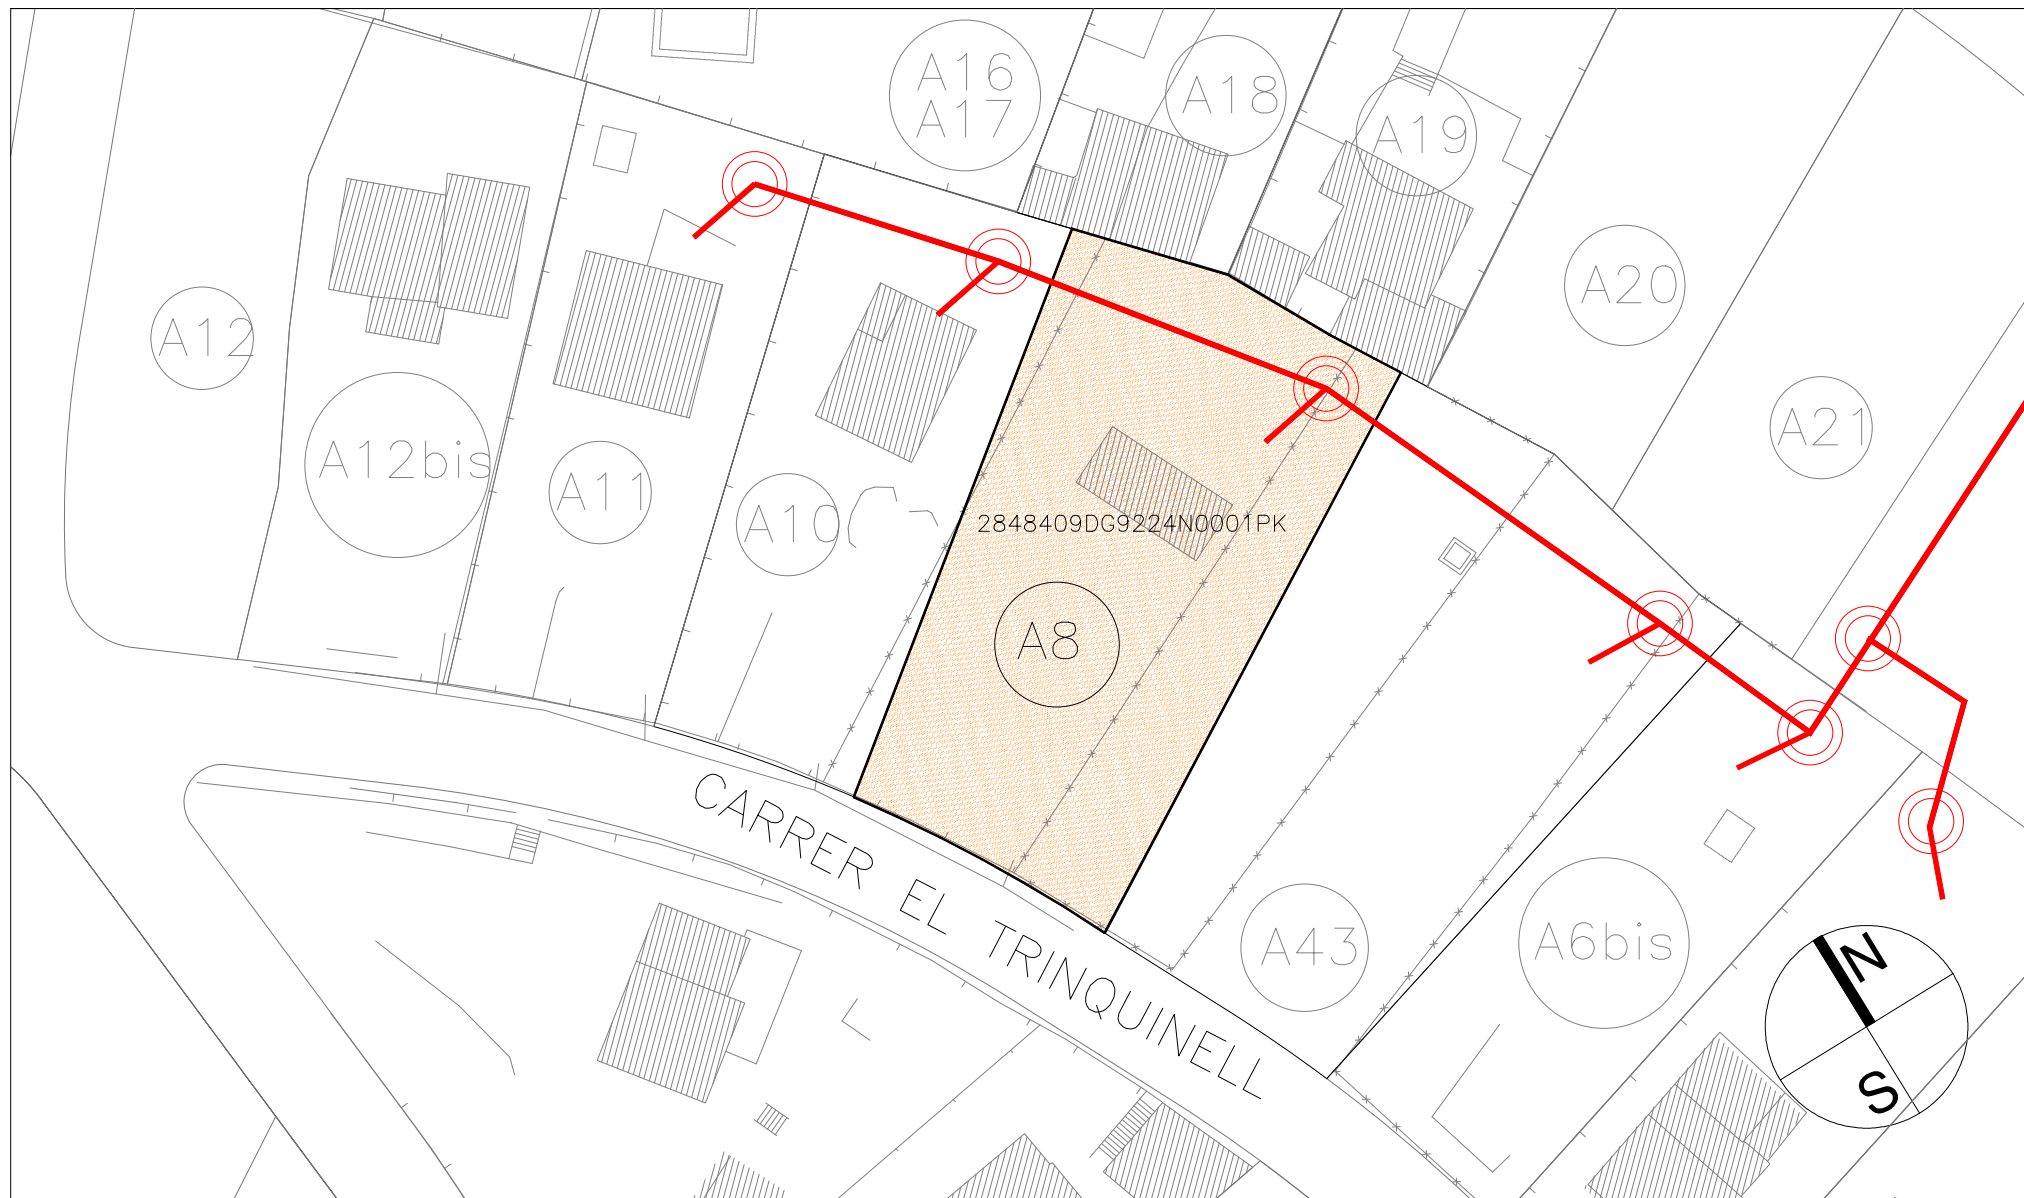


PROJECTE URBANITZACIÓ FONTBONA
PROJECTE MODIFICAT AS BUILT
Municipi Llagostera
Escala 1/500

Servitud parcel.la individual
JULIOL 2026
14.12

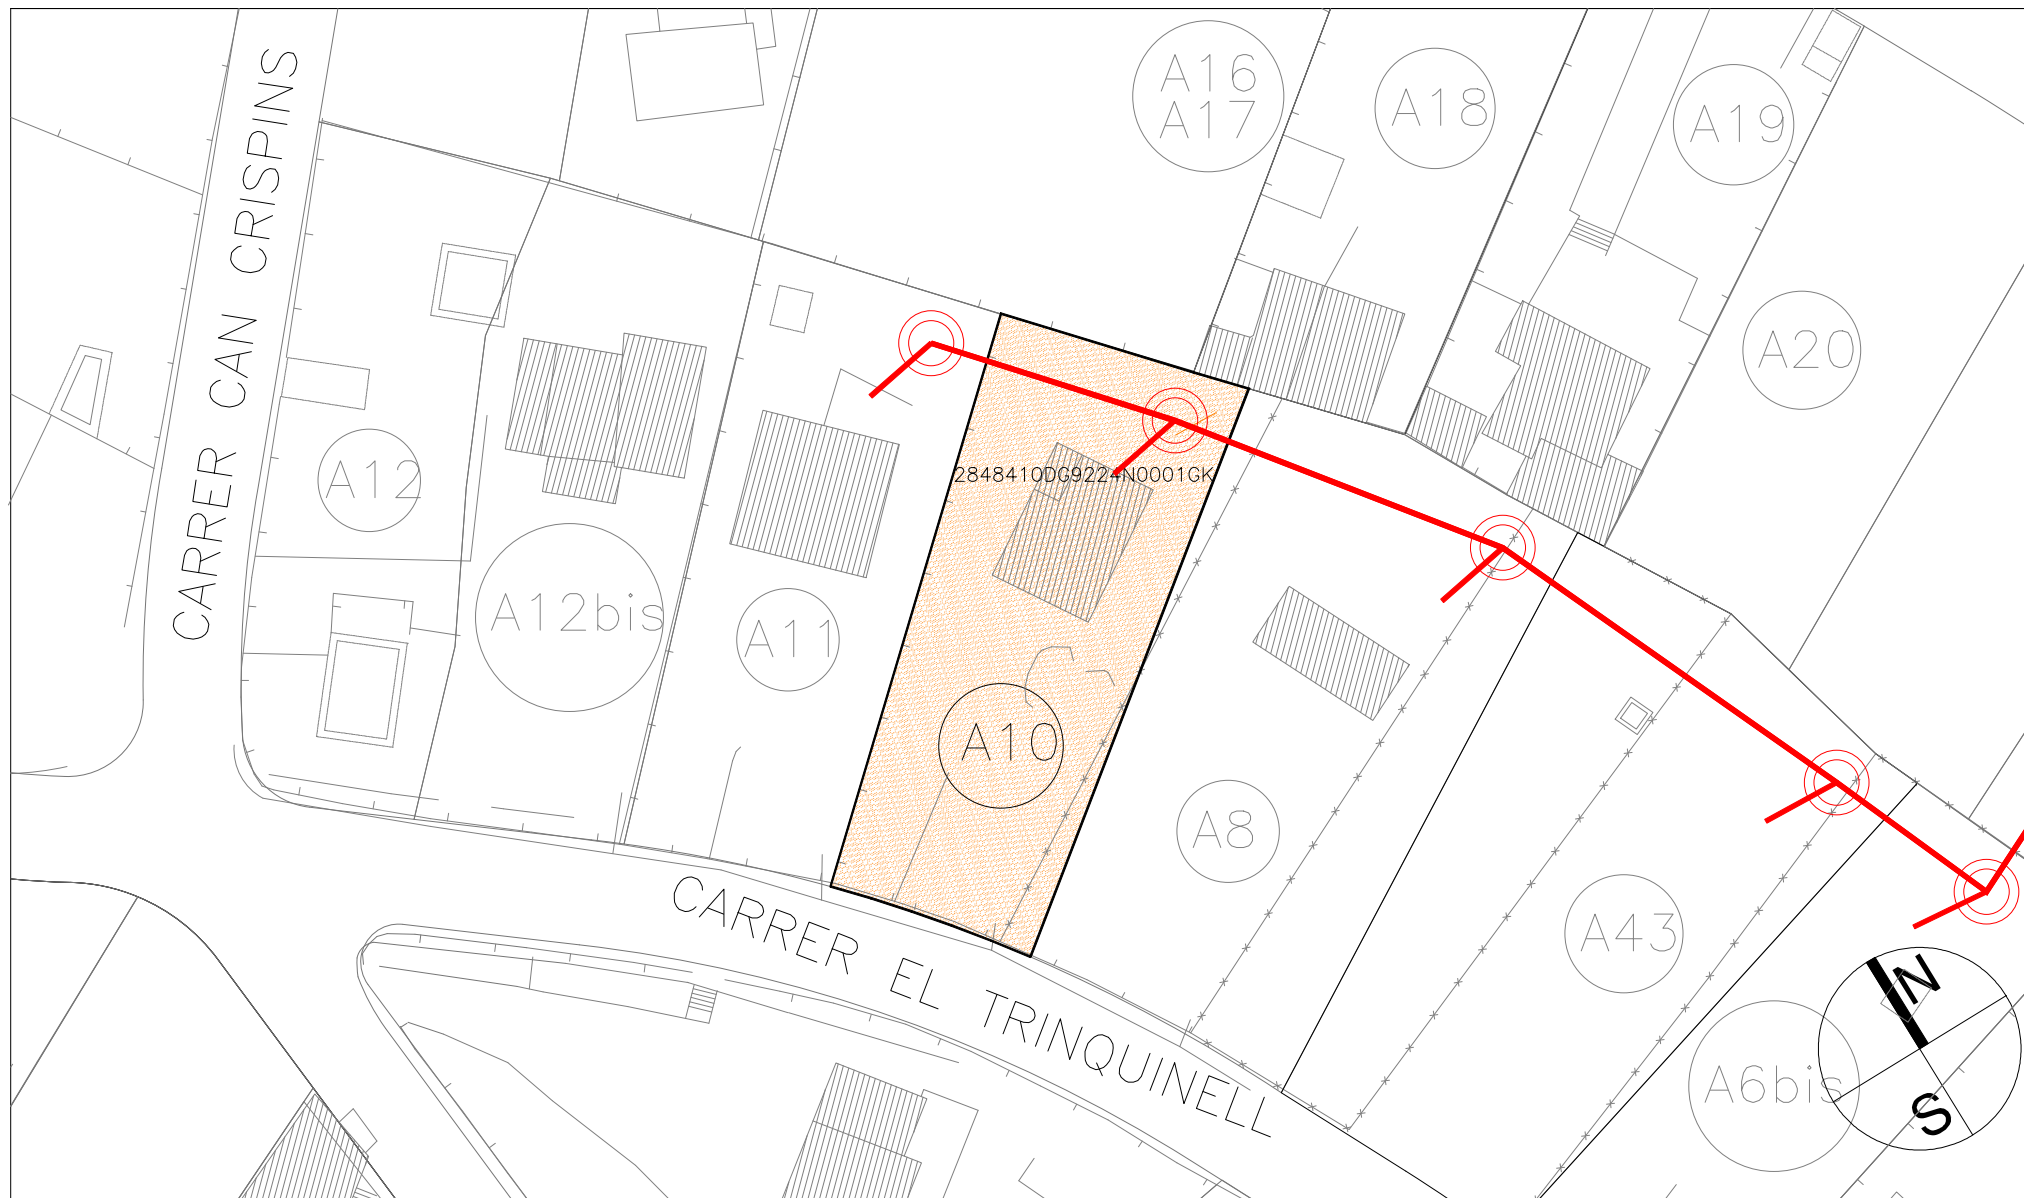


PROJECTE URBANITZACIÓ FONTBONA
 PROJECTE MODIFICAT AS BUILT
 Municipi Llagostera
 Escala 1/500

Servitud parcel.la individual
 JULIOL 2026
 14.13

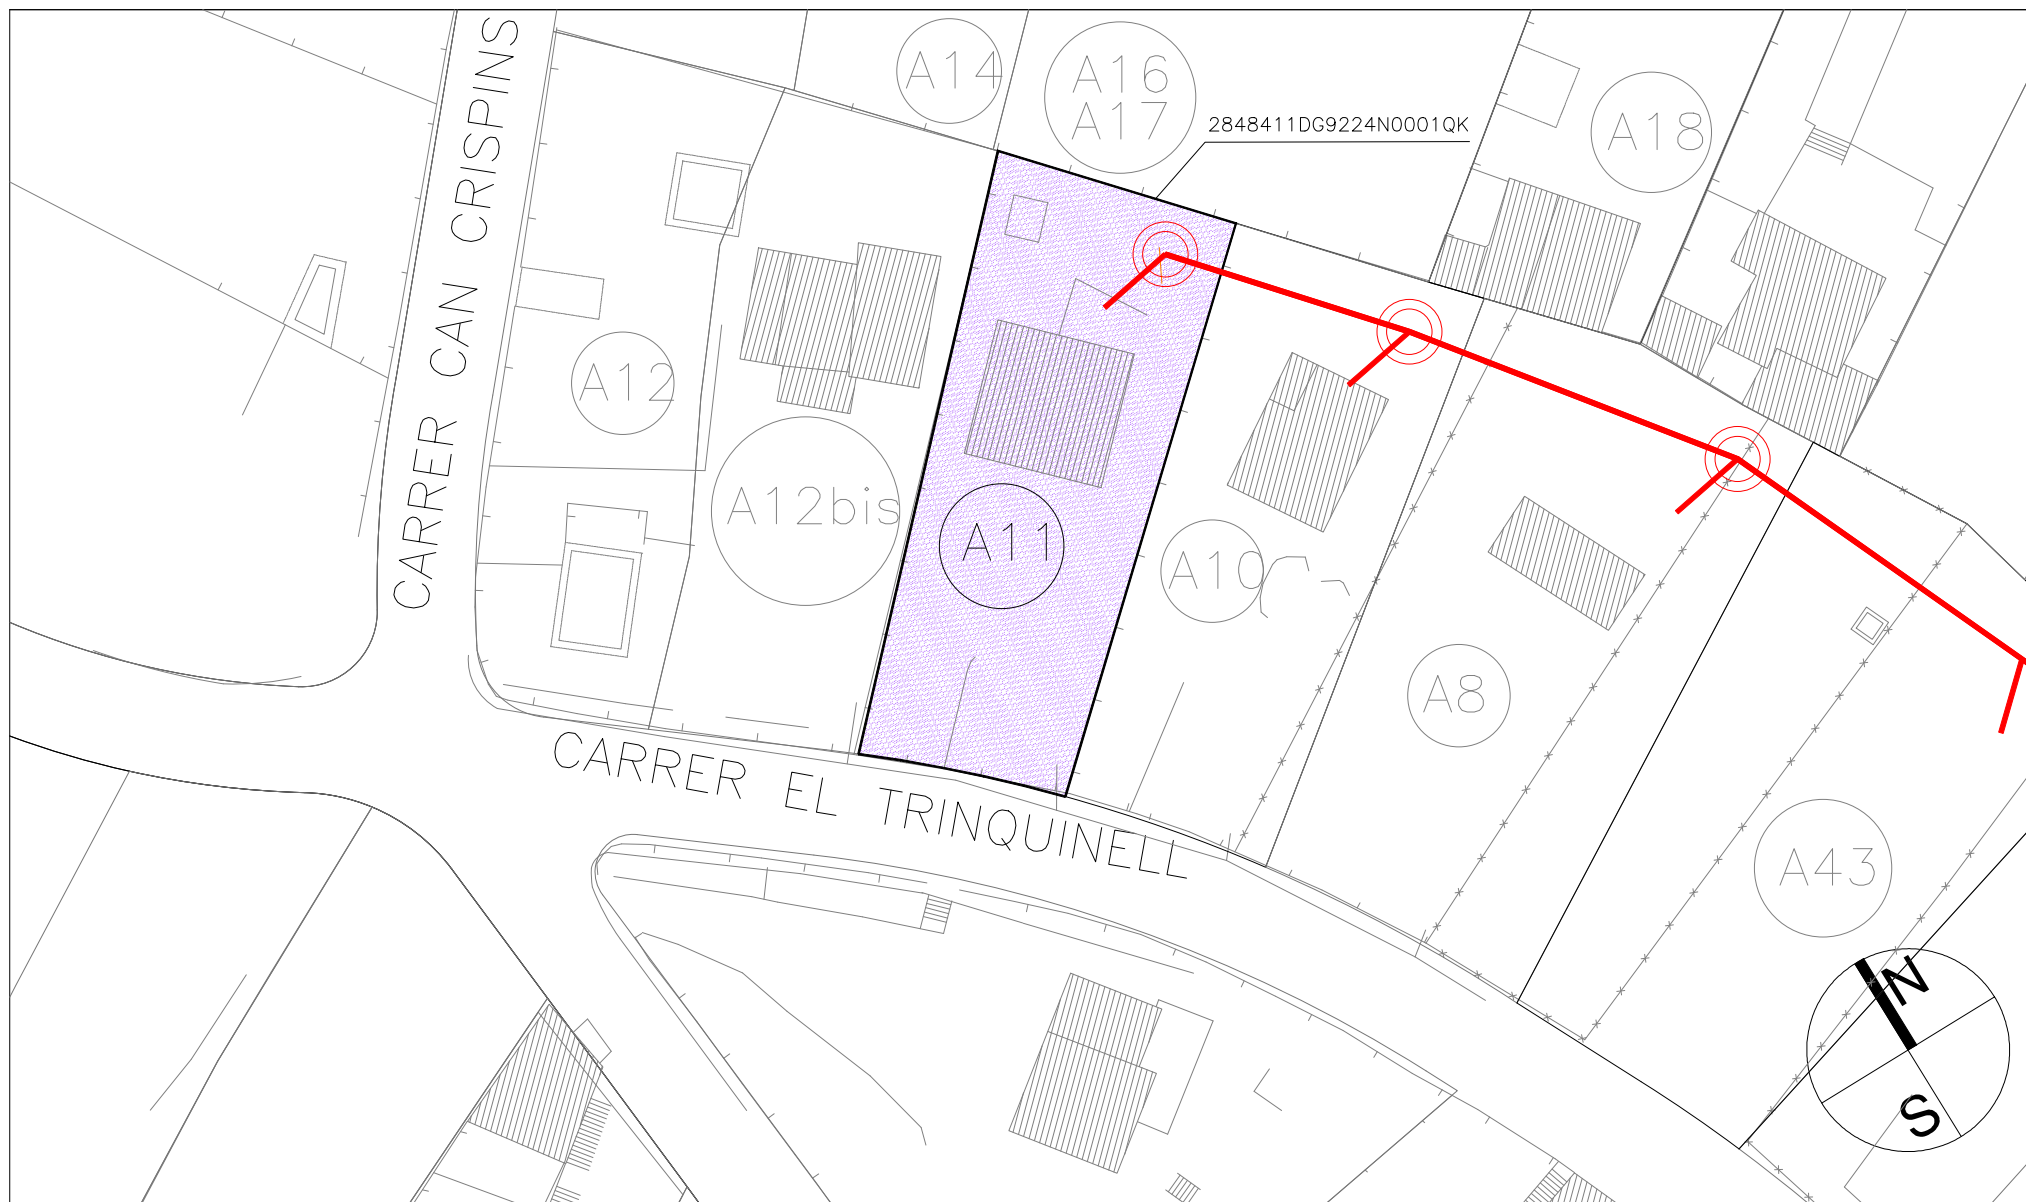


PROJECTE URBANITZACIÓ FONTBONA
PROJECTE MODIFICAT AS BUILT
Municipi Llagostera
Escala 1/500

Servitud parcel·la individual
JULIOL 2026
14.14

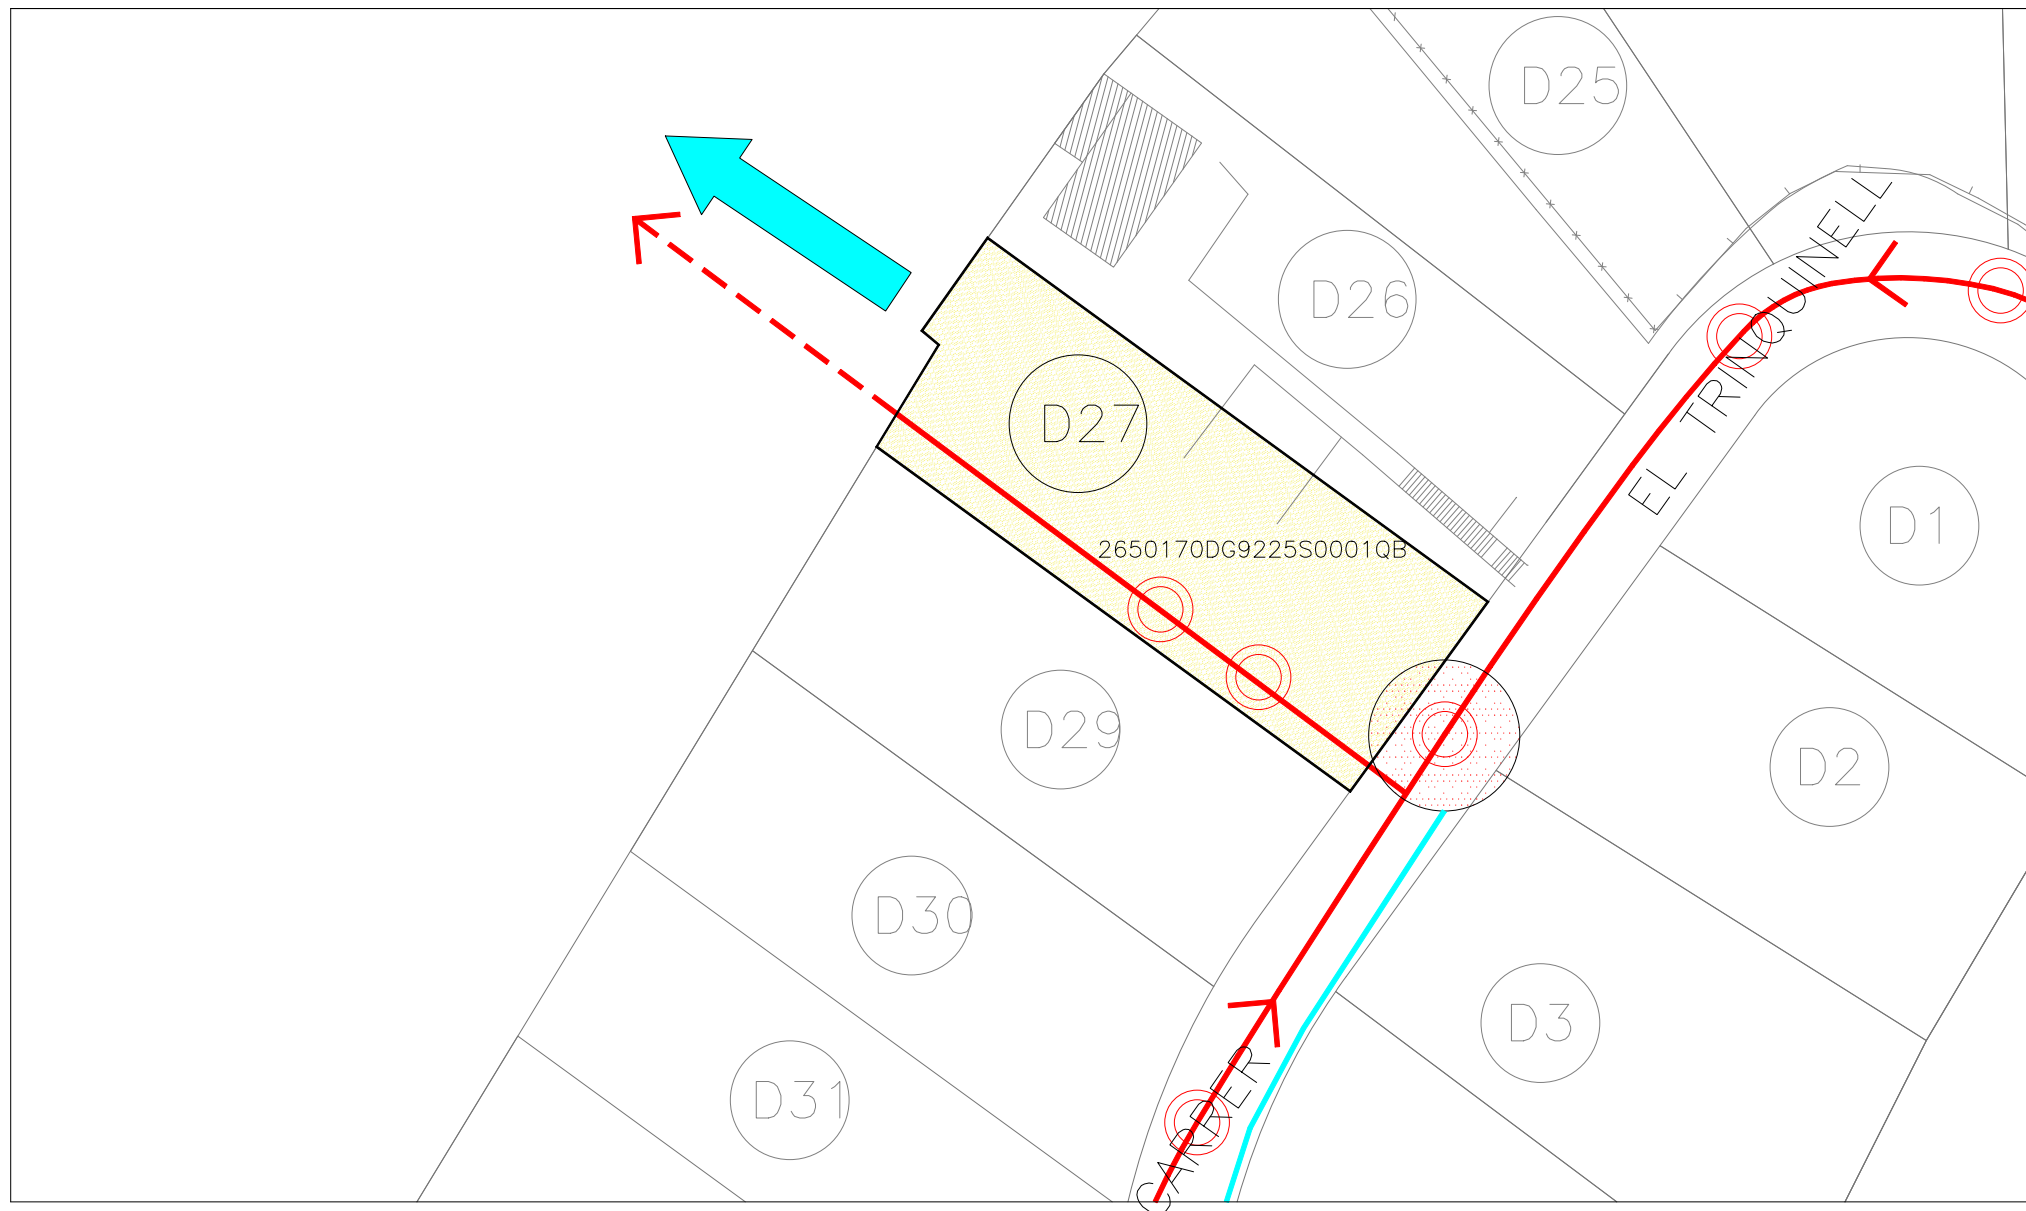


PROJECTE URBANITZACIÓ FONTBONA
PROJECTE MODIFICAT AS BUILT
Municipi Llagostera
Escala 1/500

Servitud parcel.la individual
JULIOL 2026
14.15

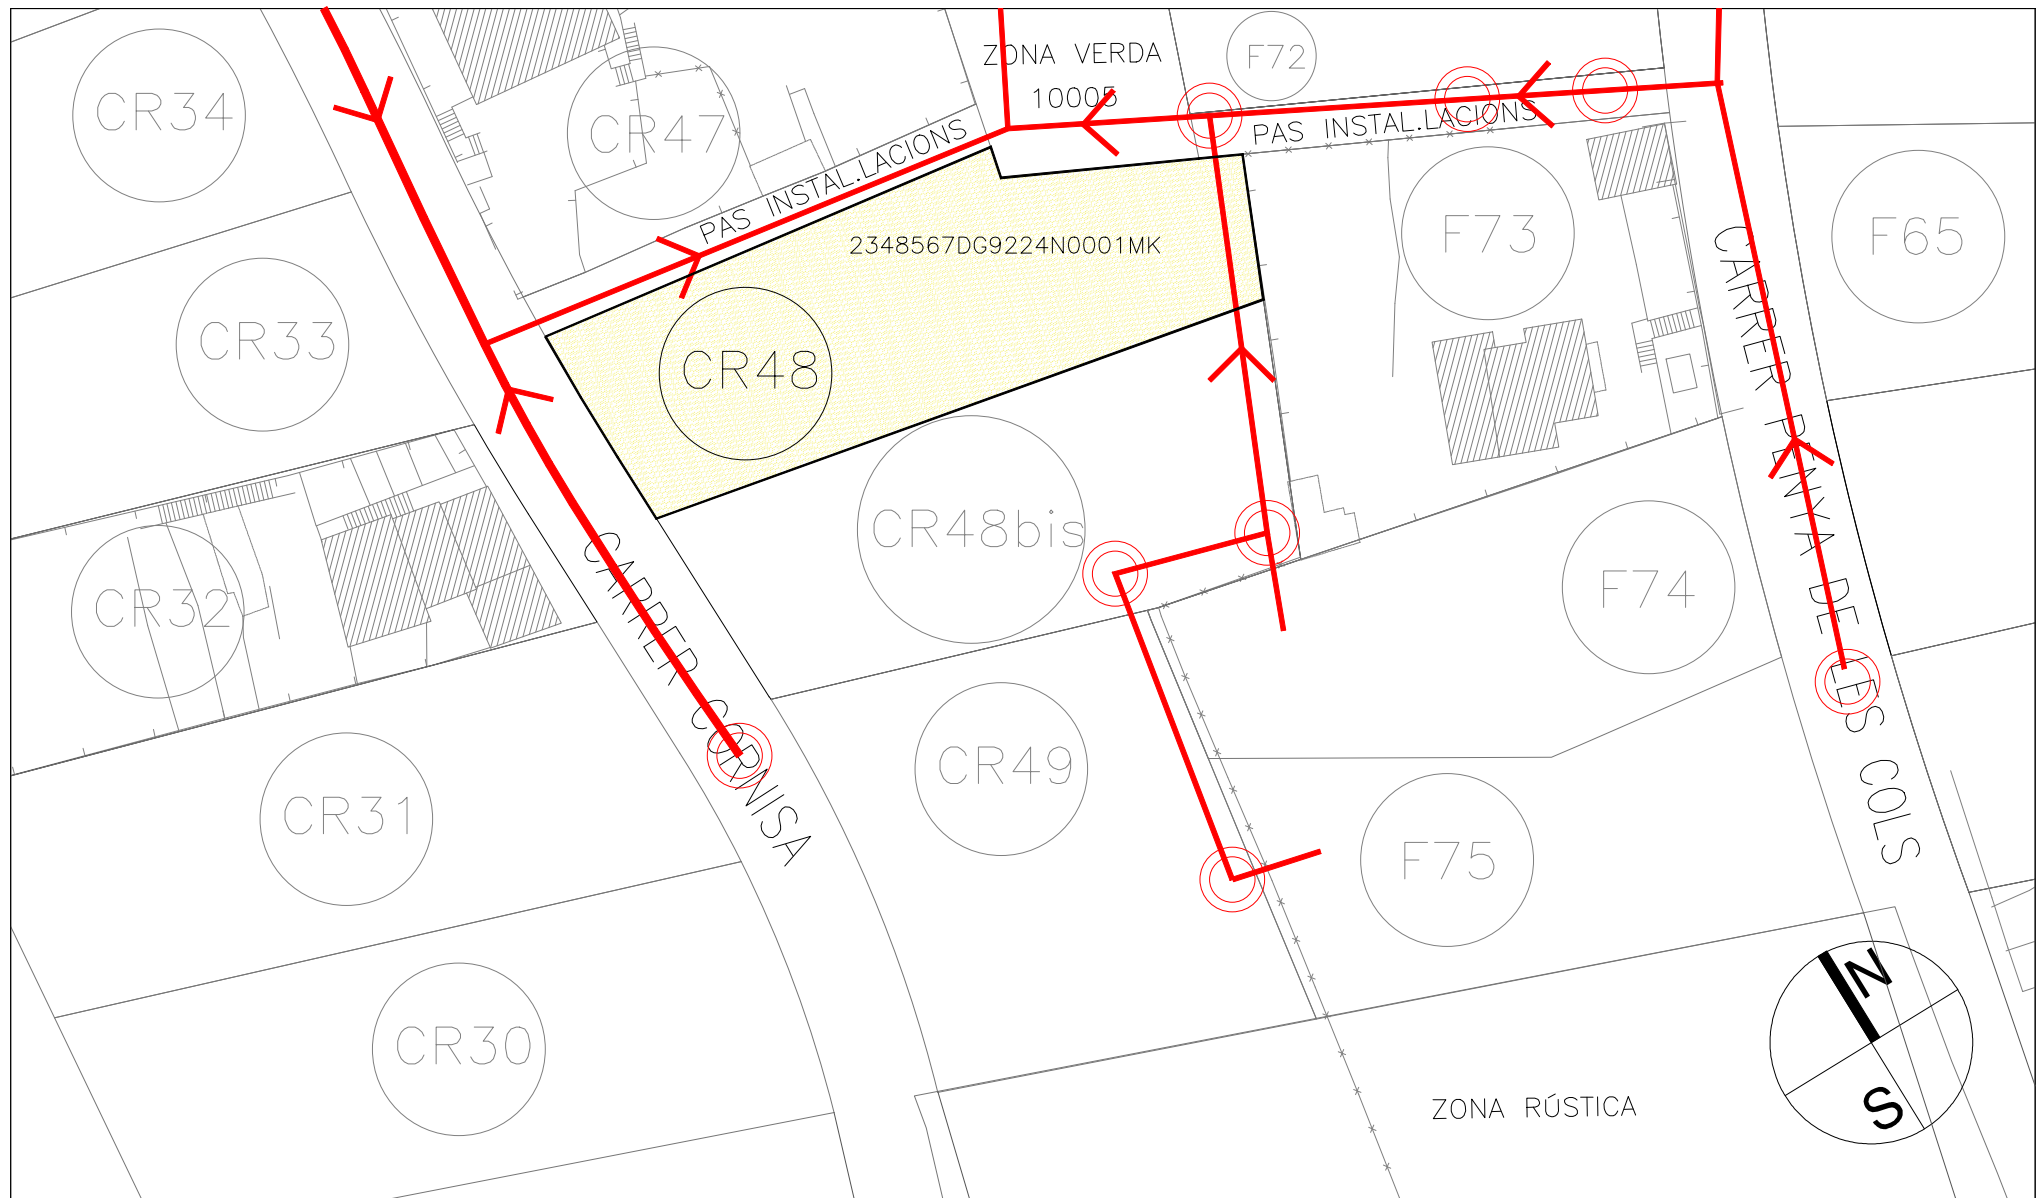


PROJECTE URBANITZACIÓ FONTBONA
 PROJECTE MODIFICAT AS BUILT
 Municipi Llagostera
 Escala 1/500

Servitud parcel·la individual
 JULIOL 2026
 14.16

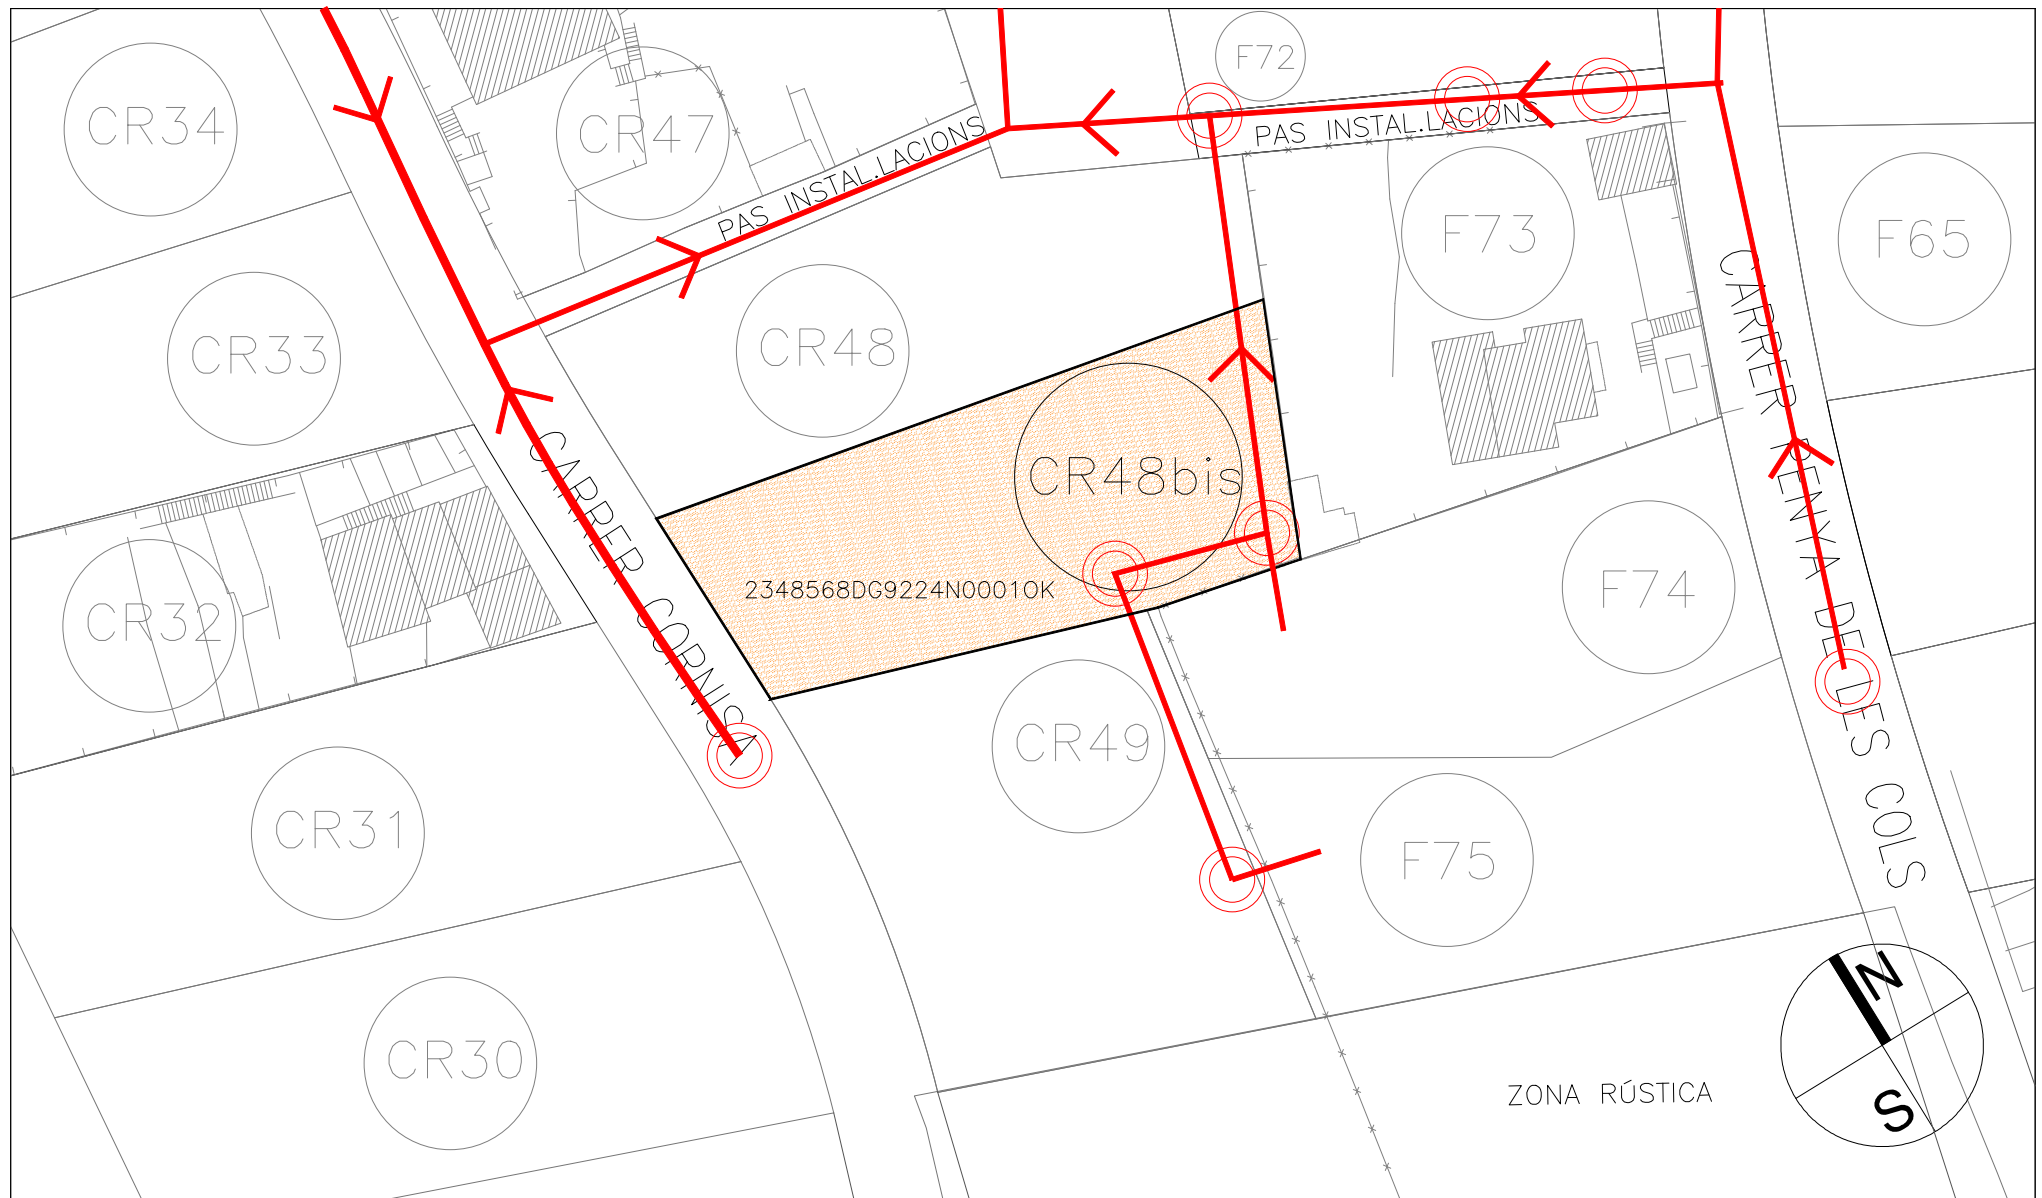


PROJECTE URBANITZACIÓ FONTBONA
PROJECTE MODIFICAT AS BUILT
Municipi Llagostera
Escala 1/500

Servitud parcel·la individual
JULIOL 2026
14.17

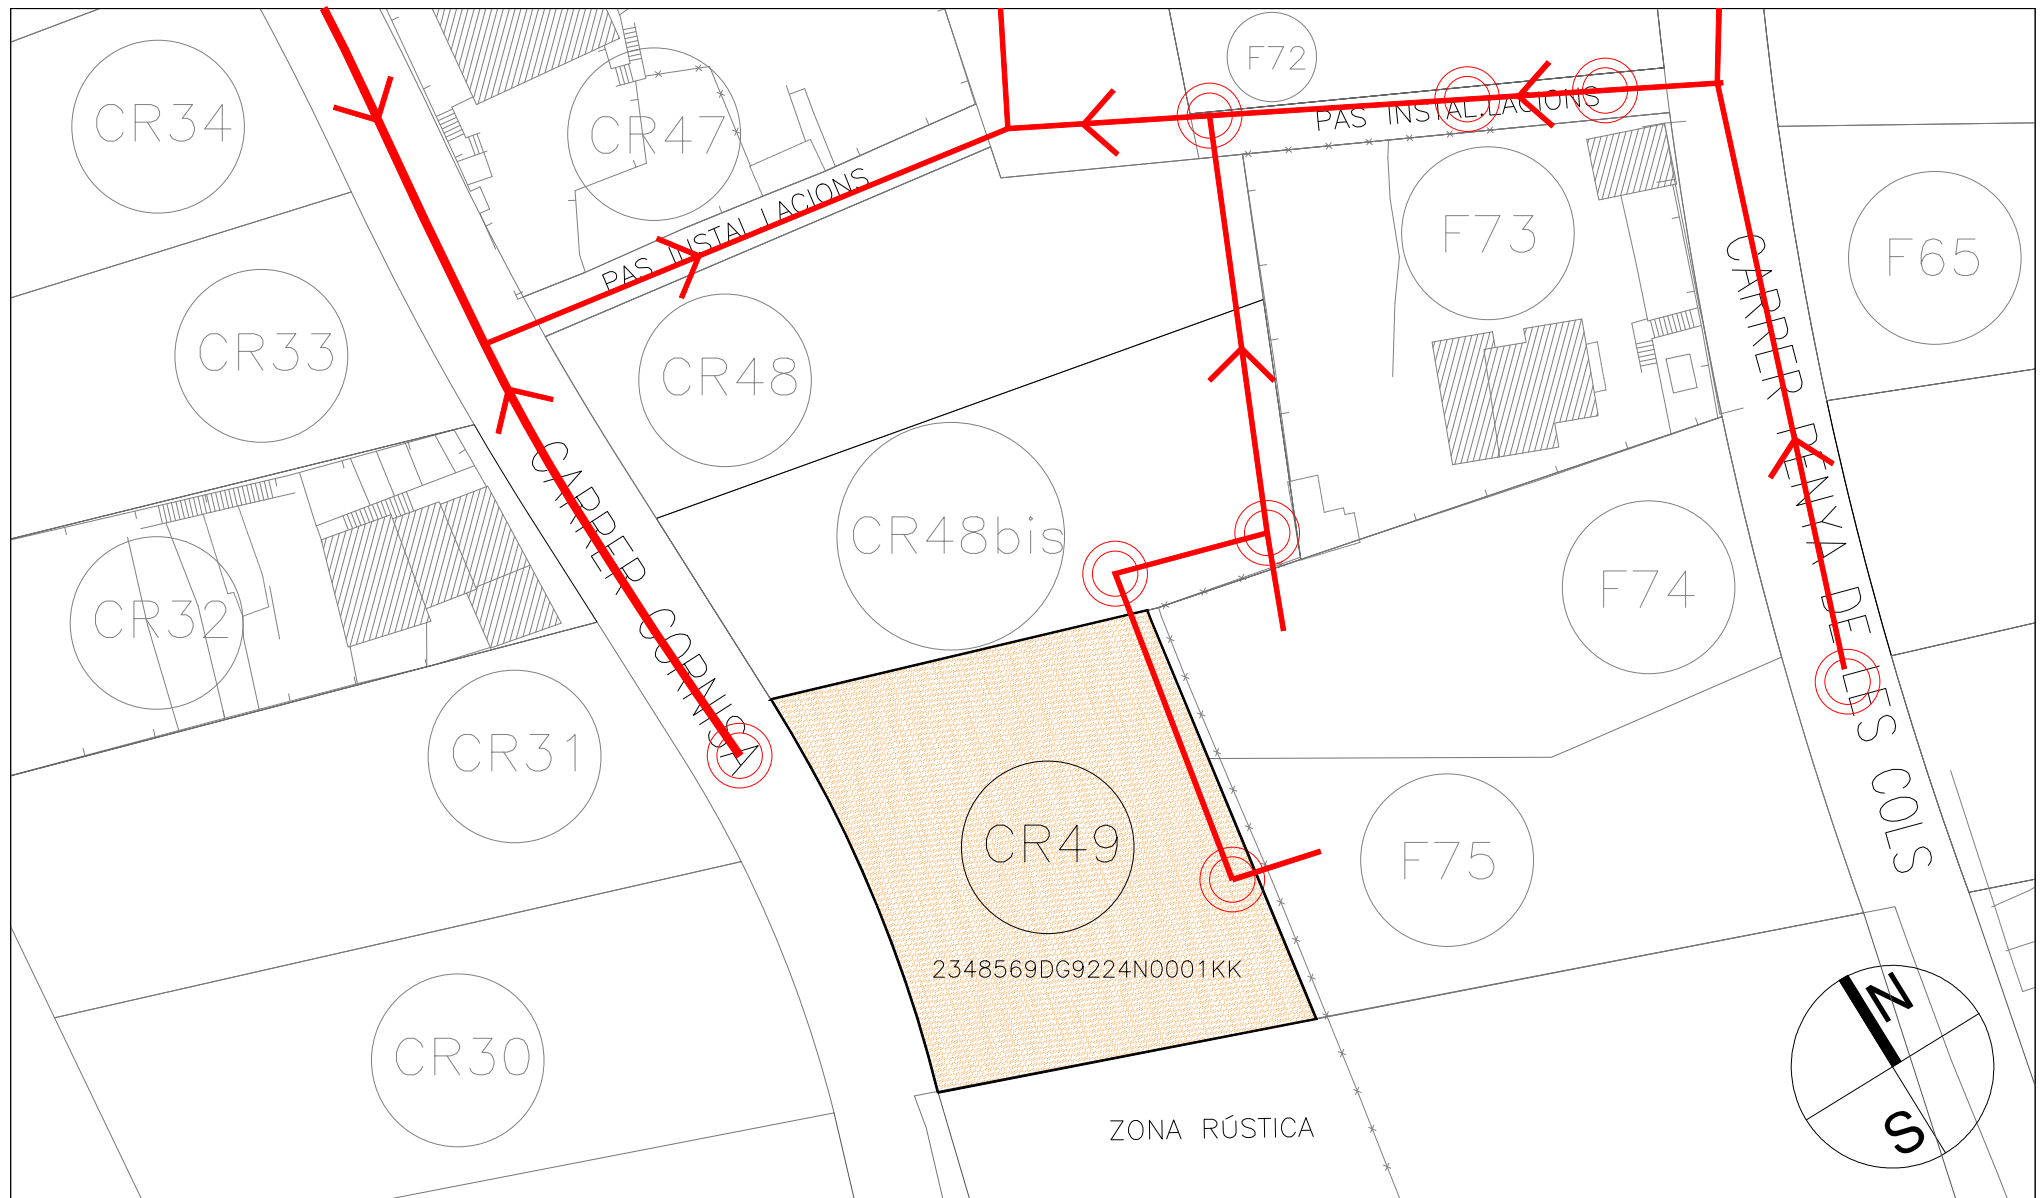


PROJECTE URBANITZACIÓ FONTBONA
PROJECTE MODIFICAT AS BUILT
Municipi Llagostera
Escala 1/500

Servitud parcel·la individual
JULIOL 2026
14.18

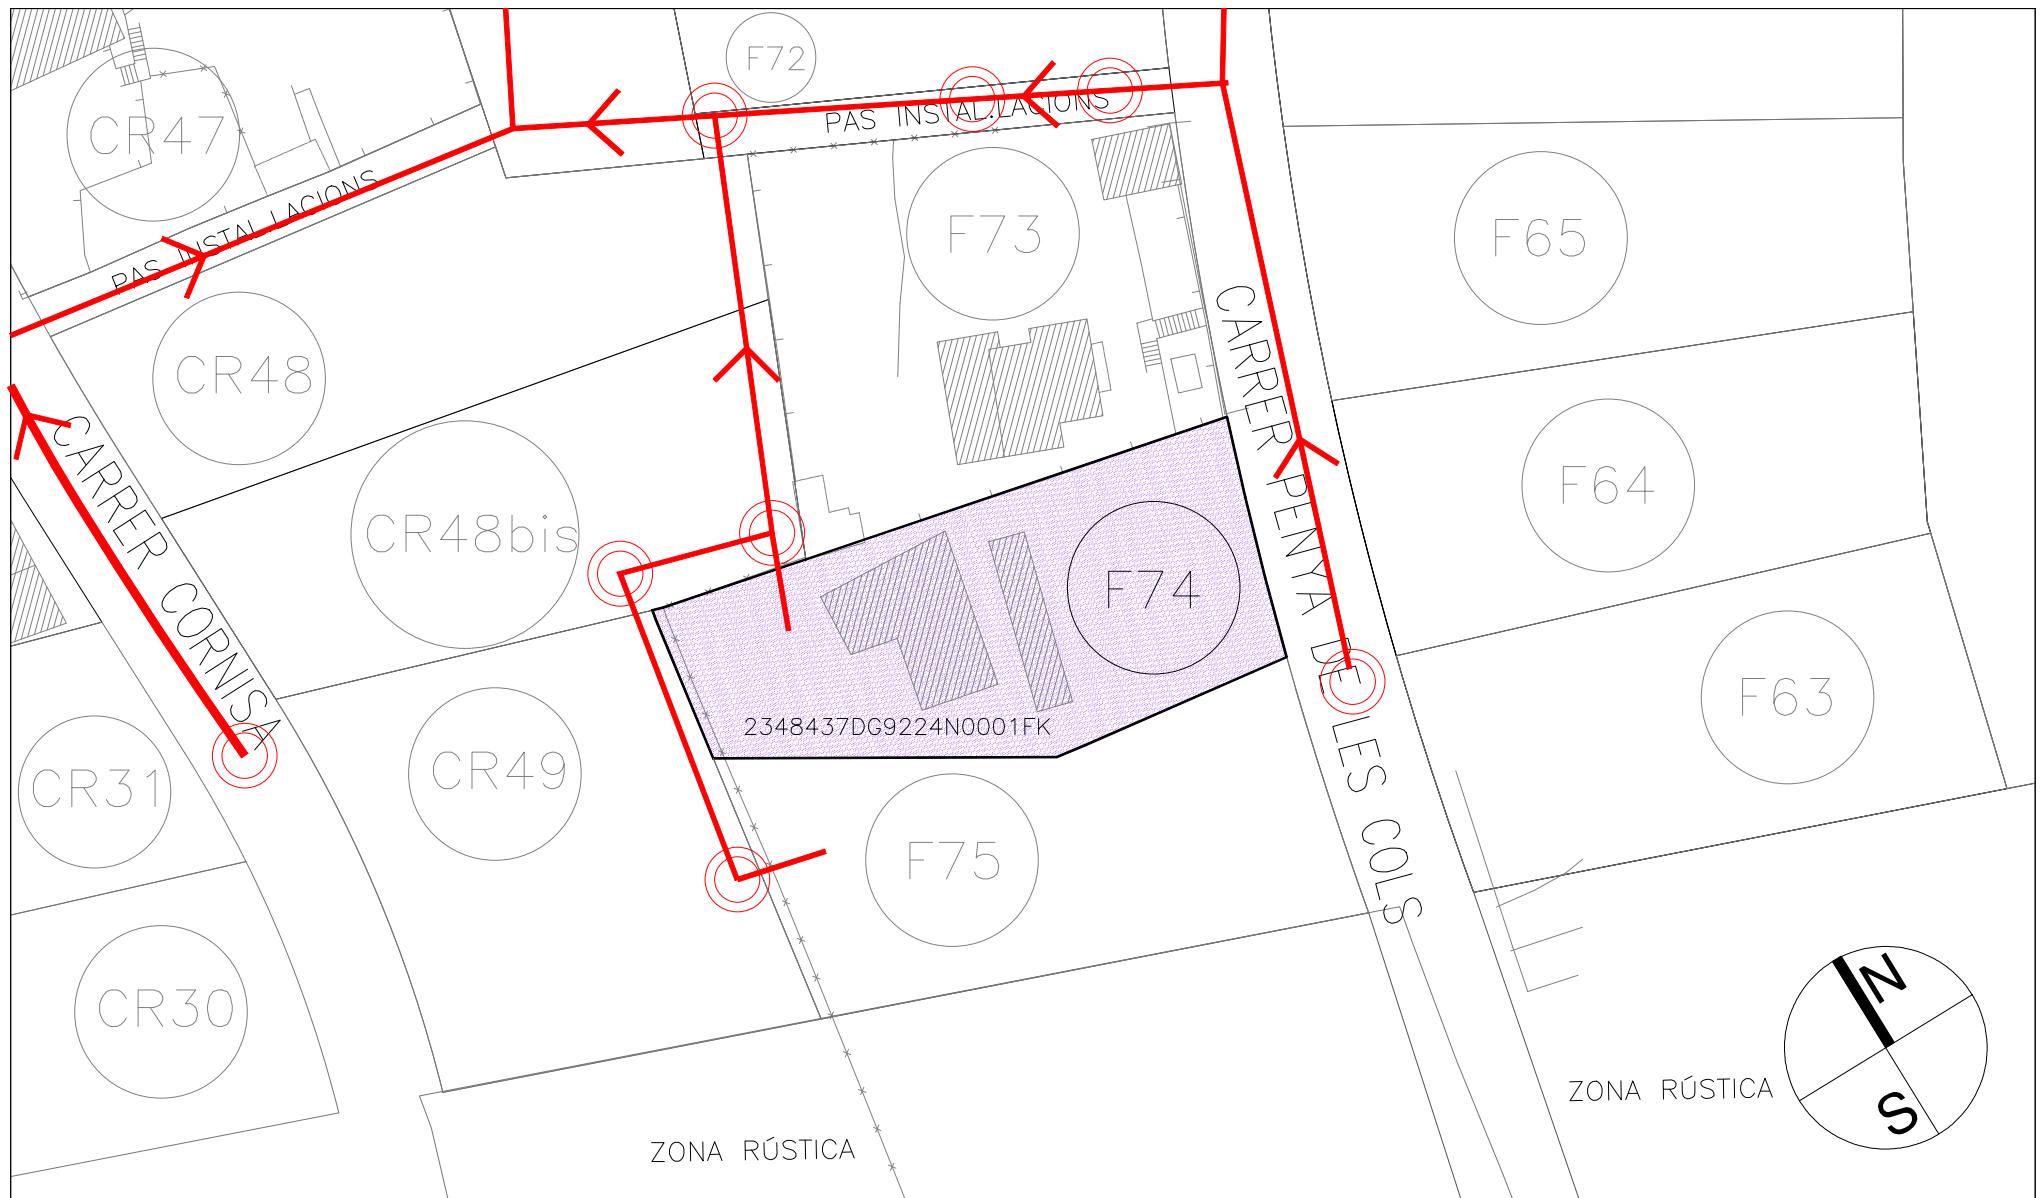

PROJECTE URBANITZACIÓ FONTBONA
PROJECTE MODIFICAT AS BUILT
Municipi Llagostera
Escala 1/500

Servitud parcel.la individual
JULIOL 2026
14.19

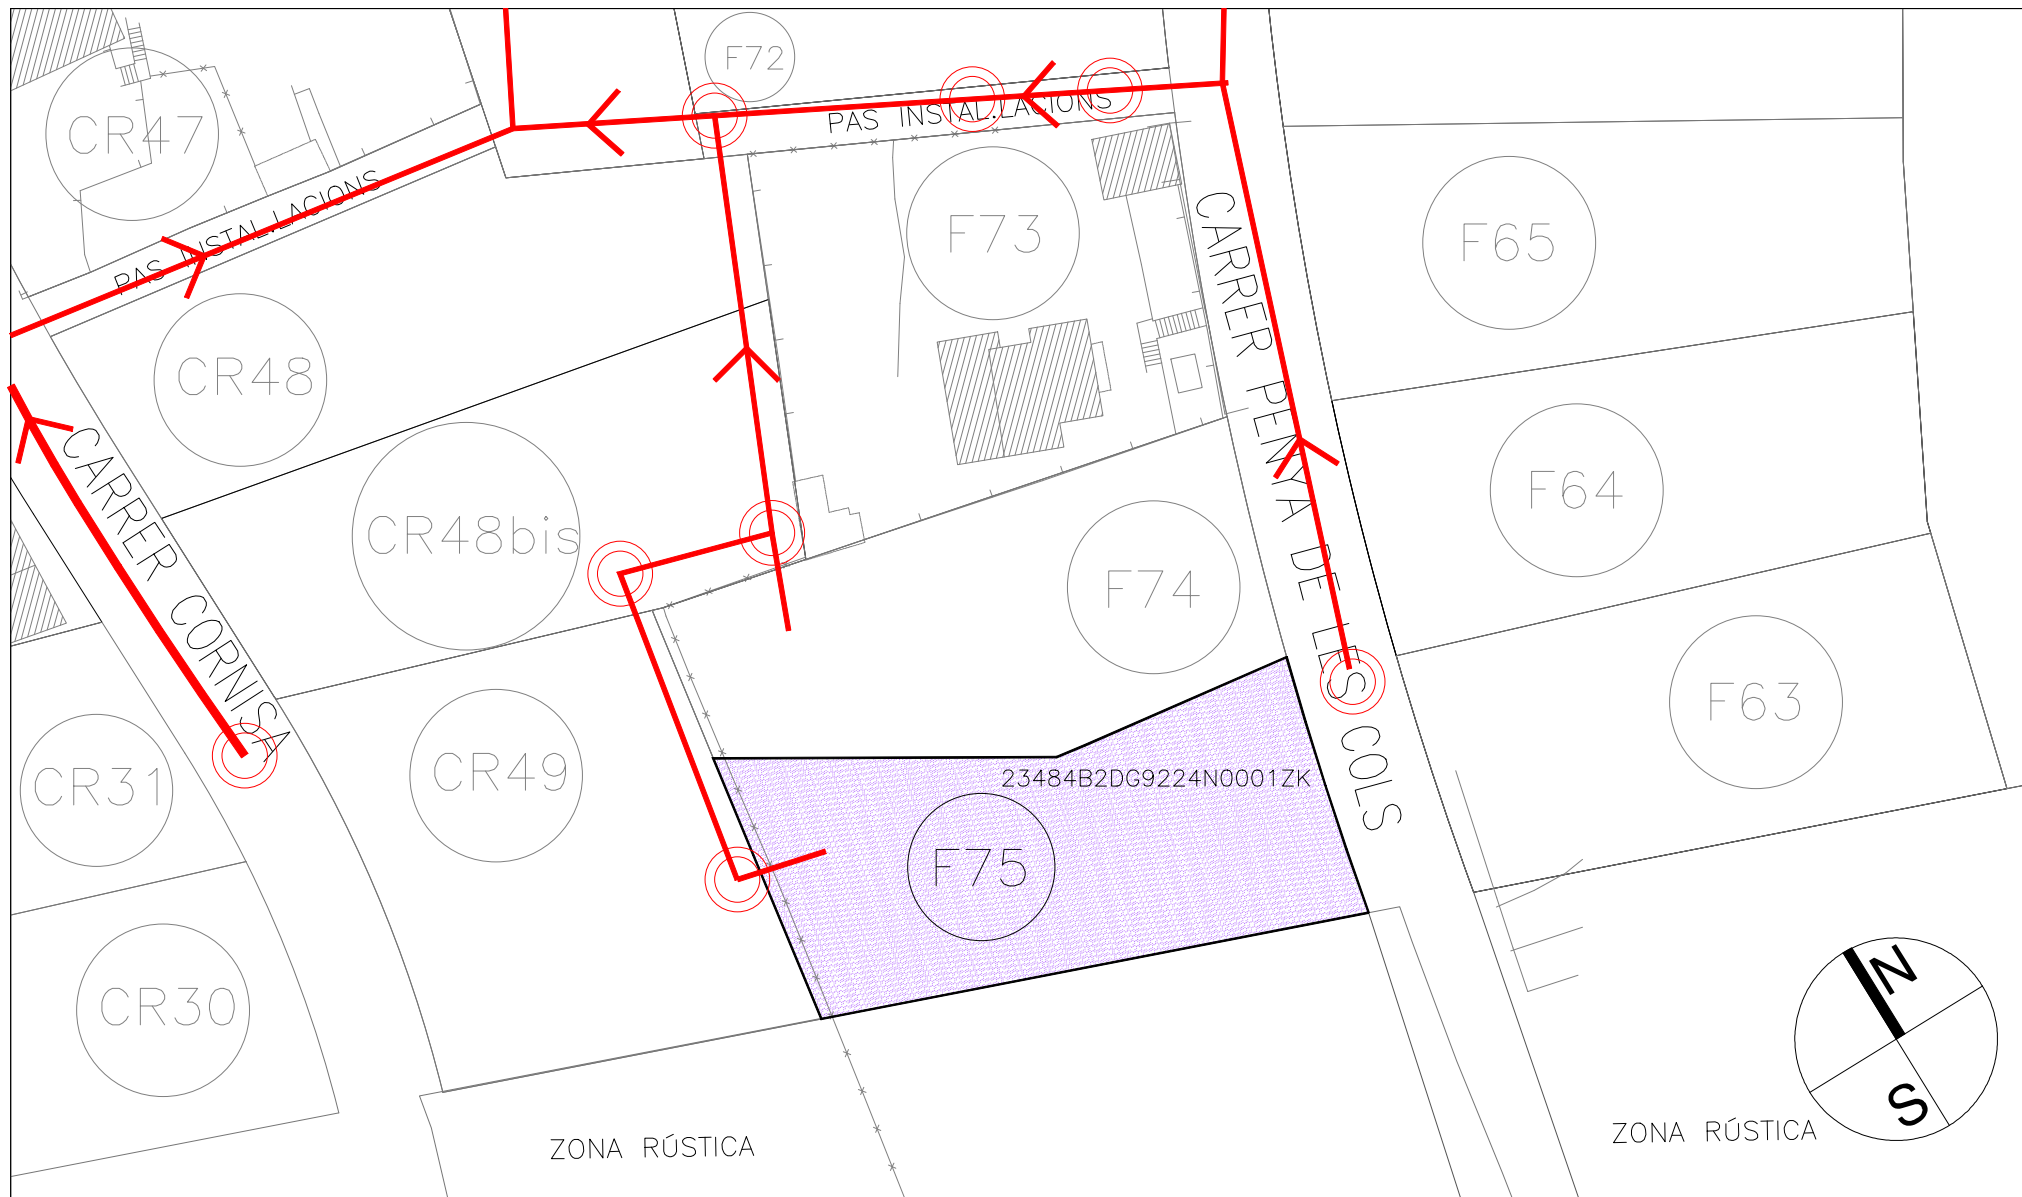

PROJECTE URBANITZACIÓ FONTBONA
PROJECTE MODIFICAT AS BUILT
Municipi Llagostera
Escala 1/500

Servitud parcel·la individual
JULIOL 2026
14.20